




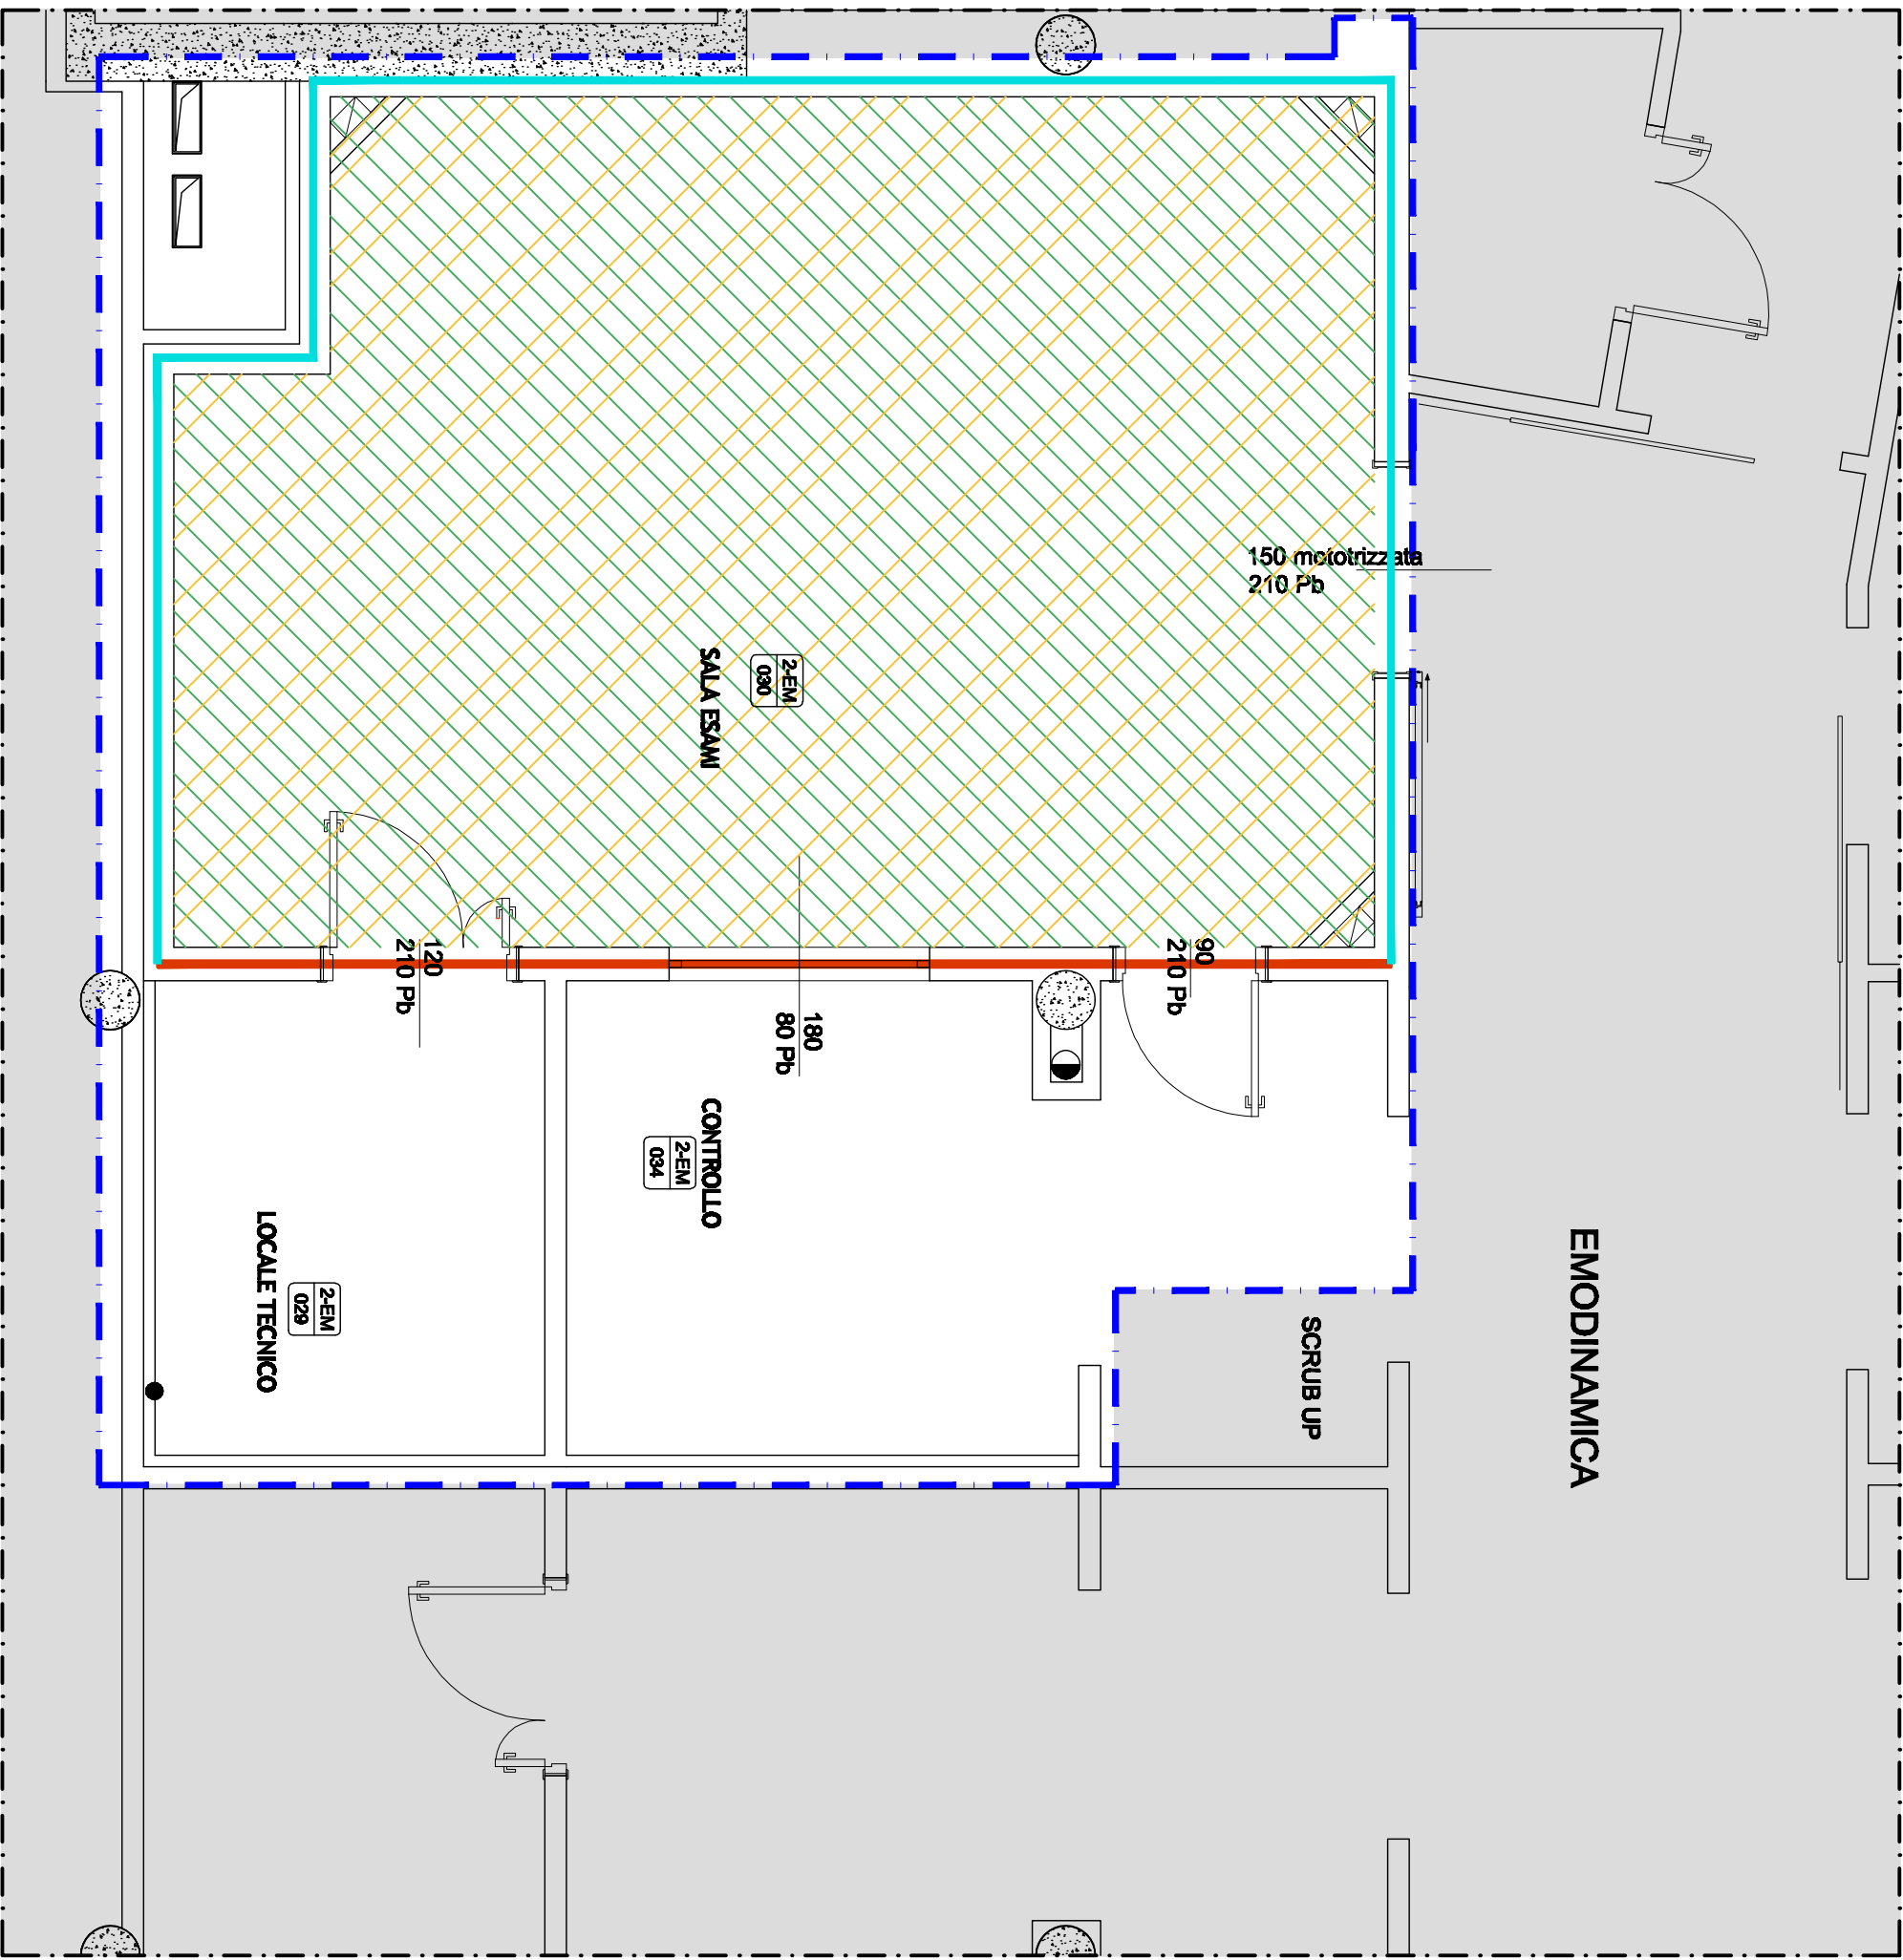


TABELLA FINITURE LOCALI			
ID.	DENOMINAZIONE LOCALE	H LOCALE [m]	FINITURA
030	SALA ESAMI	2,85	Armstrong Panel L22 cod. 2815-022 White Blue
029	LOCALE TECNICO	3,90	Pav. Modulare sopralavento dici di TEC. mod. 1730

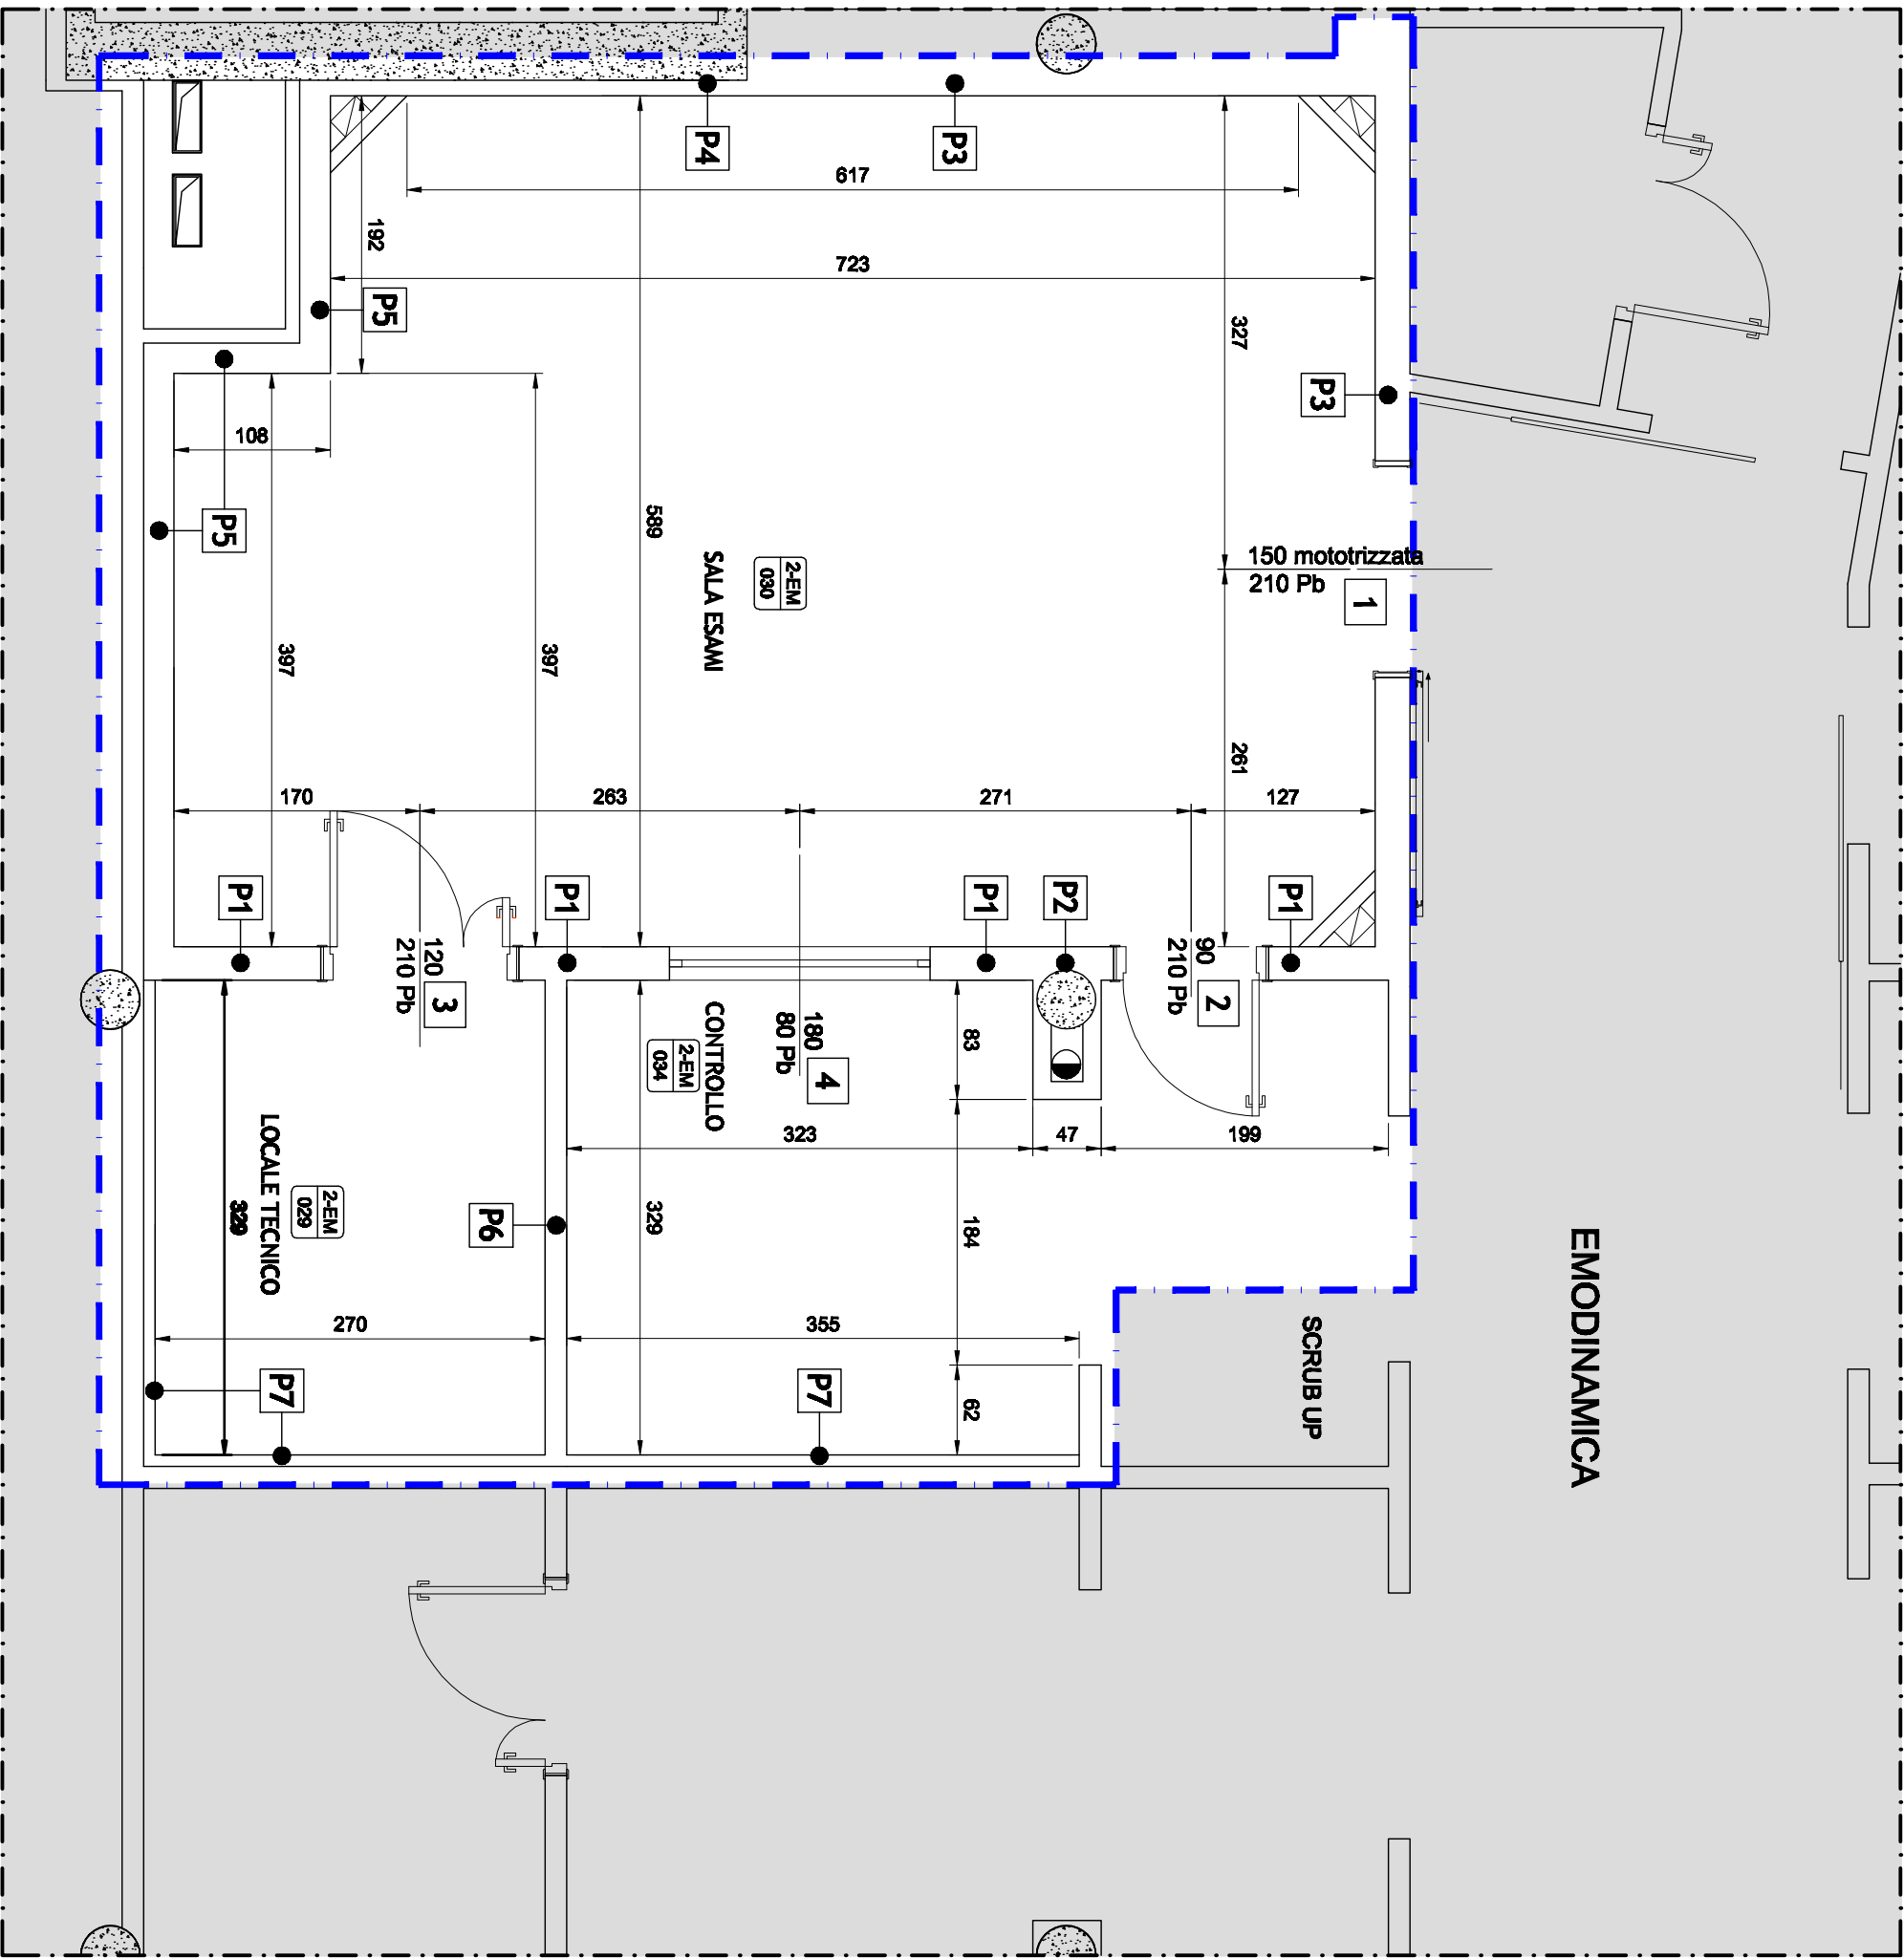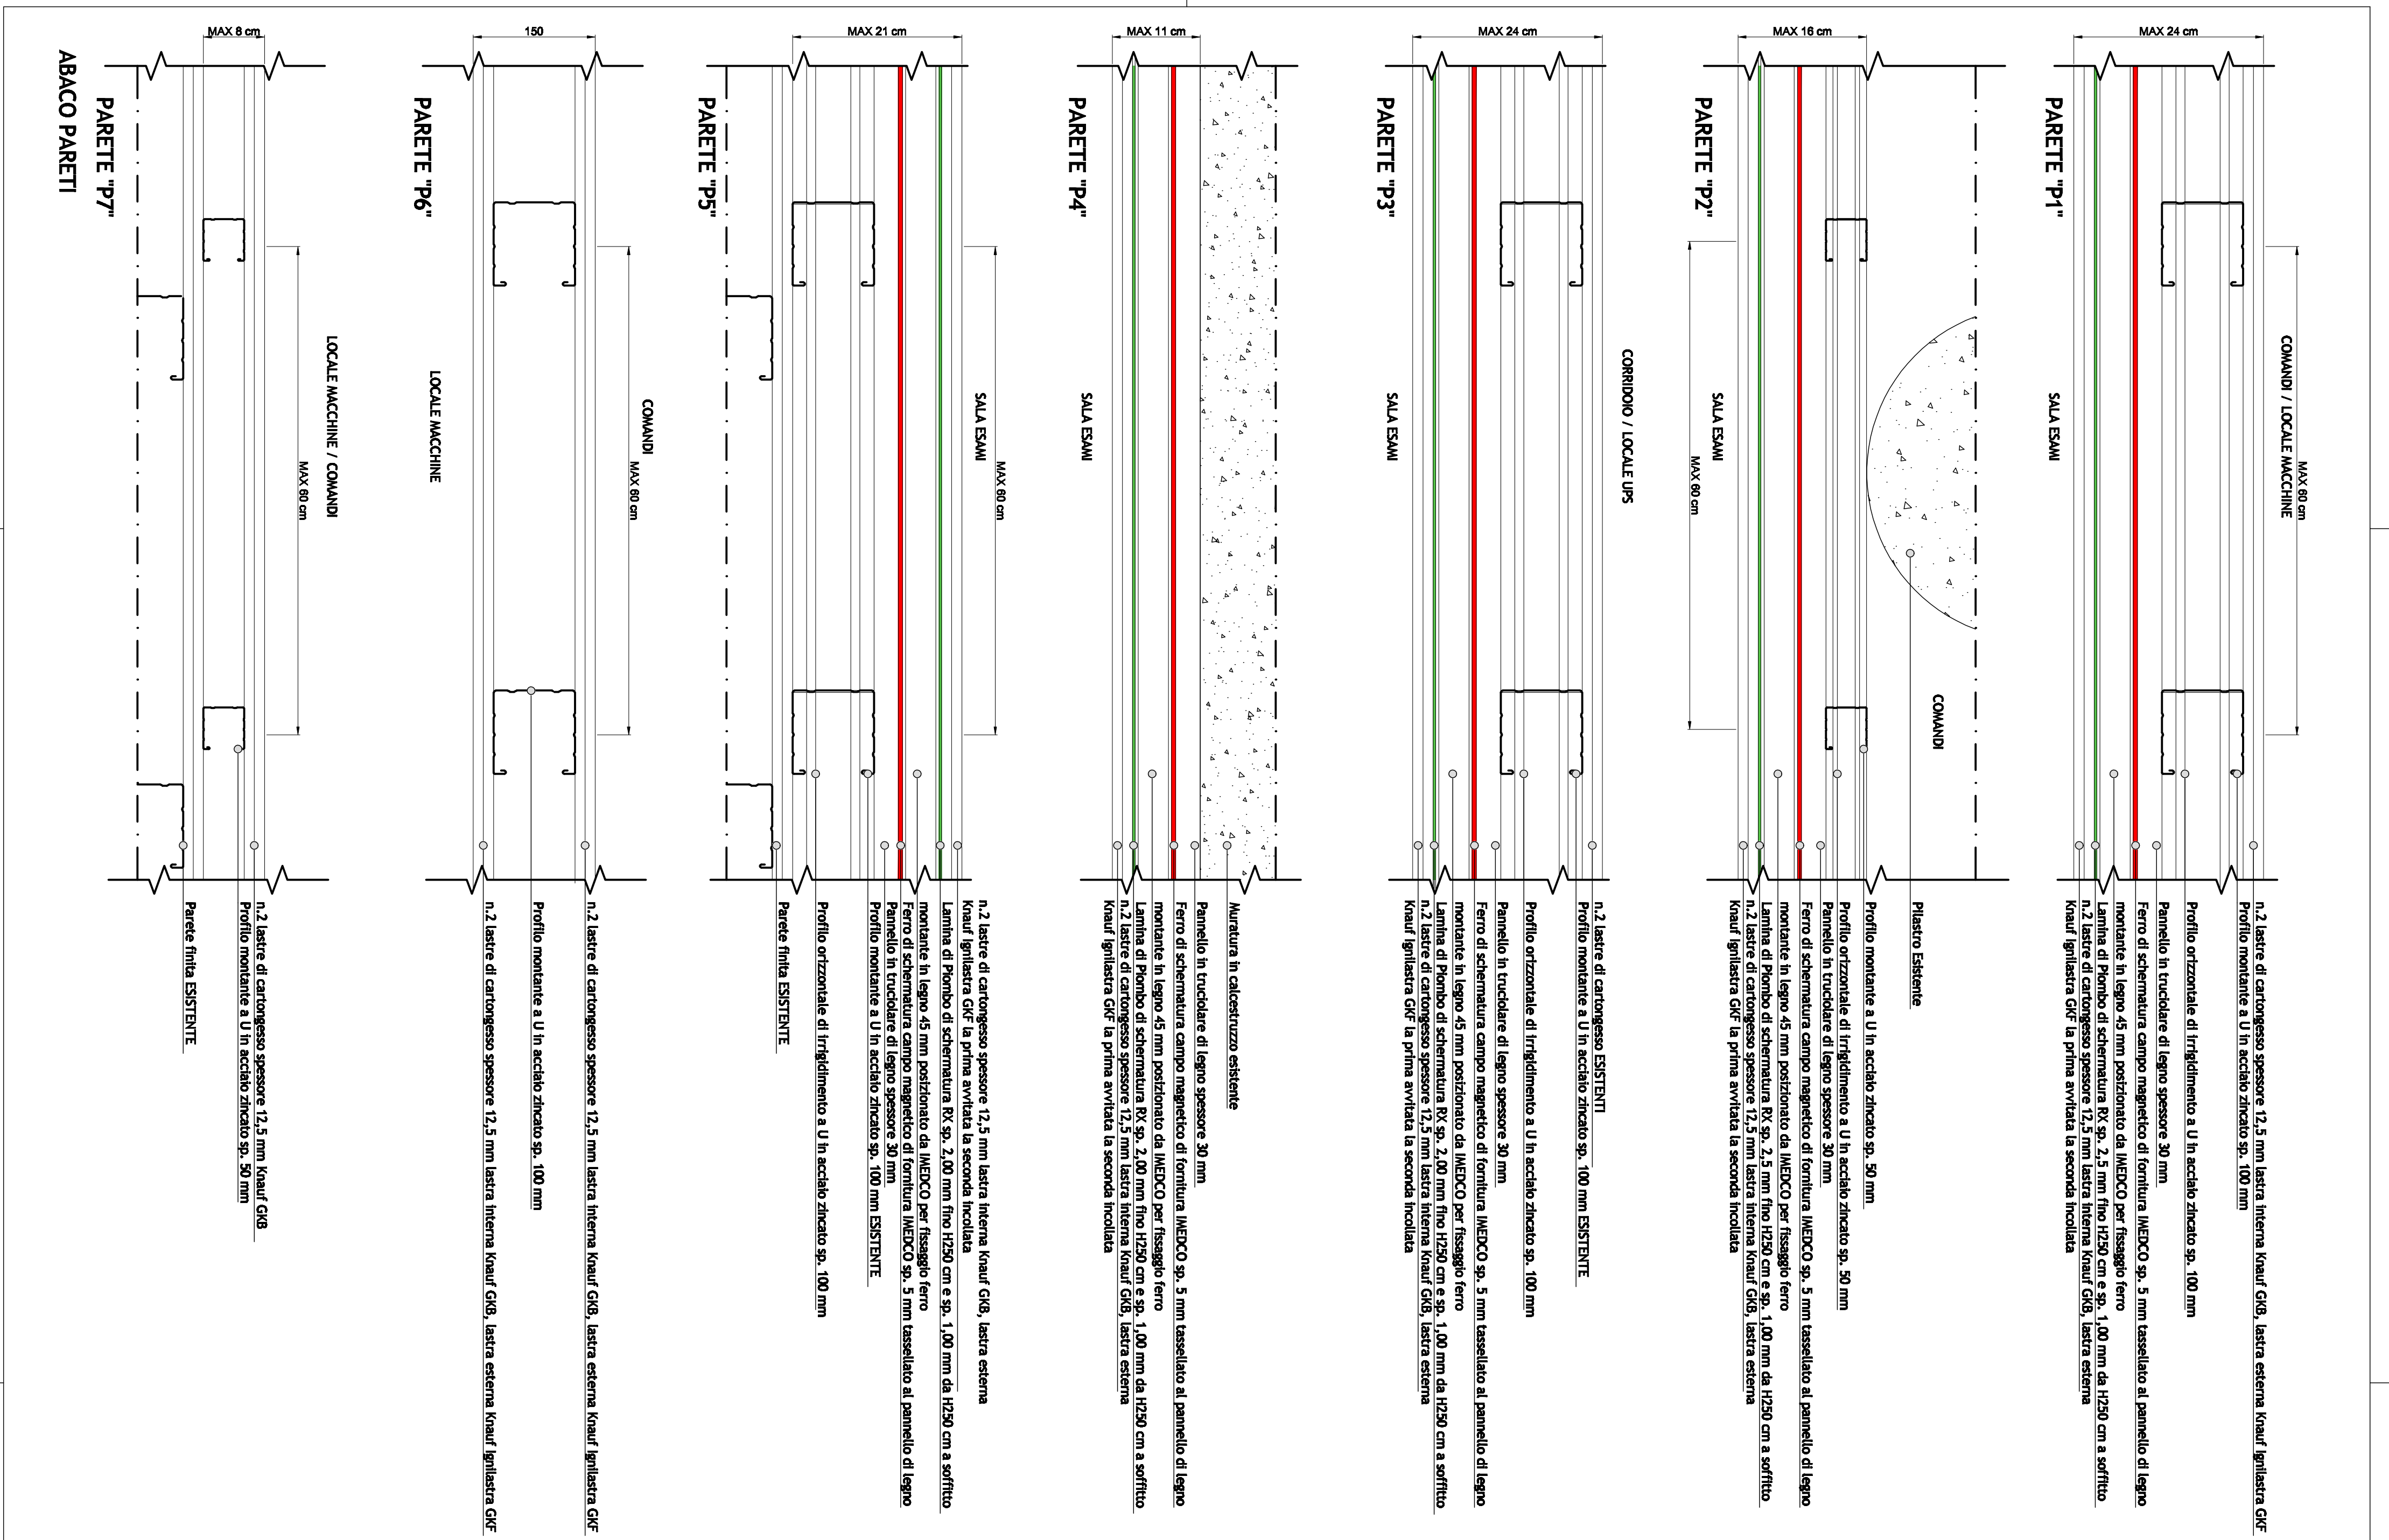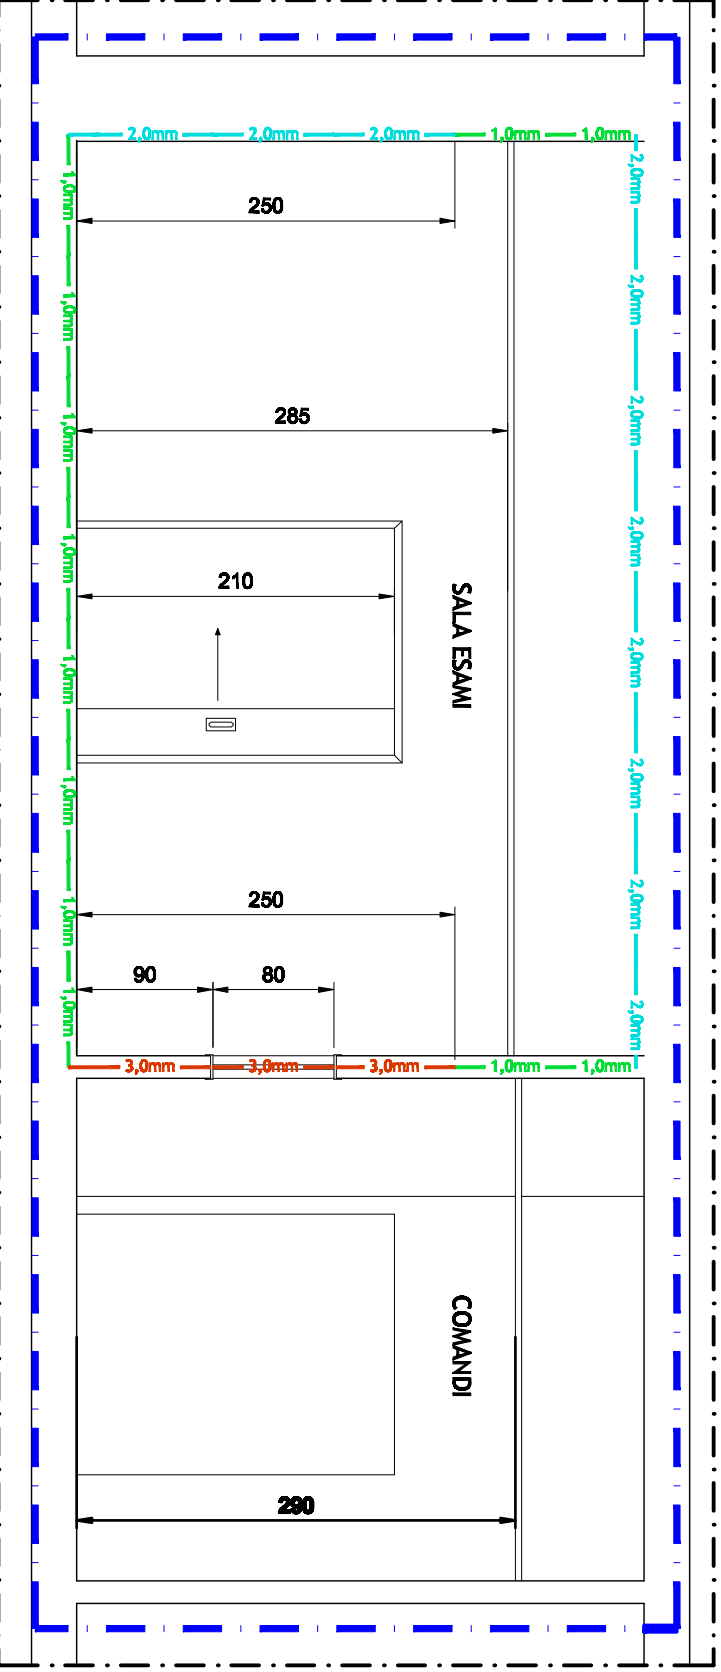

ID.	RAPPRESENTAZIONE GRAFICA	DIMENSIONE [cm]	COD. RIF.	apert. spinta	n.	Dim. Griglia [mm]	Cod. colore	DESCRIZIONE
1		150 x 210	-	-	1	-	Aluc. 243 VERTICAL LINE FNLS07	Porta scorrevole anti RX a uniana cieca blind in alluminio con interposa lamina di Pb sp. 2,00 mm, paccata sulle due facce con supporto in MDF e rivestimento in laminato plastico, vetri e rubella in estruso di alluminio completa di automazione della ditta ELMOPROTEX
2		90 x 210	-	SX	1	-	Aluc. 243 VERTICAL LINE FNLS07	Porta anti RX a due ante basculanti cieca blind in alluminio con interposa lamina di Pb sp. 3,00 mm, paccata sulle due facce con supporto in MDF e rivestimento in laminato plastico, vetri e rubella in estruso di alluminio dalla ditta ELMOPROTEX
3		(90-90) x 210	-	SX	1	-	Aluc. 243 VERTICAL LINE FNLS07	Porta anti RX a due ante basculanti cieca blind in alluminio con interposa lamina di Pb sp. 3,00 mm, paccata sulle due facce con supporto in MDF e rivestimento in laminato plastico, vetri e rubella in estruso di alluminio dalla ditta ELMOPROTEX
4		180 x 200	-	-	1	-	-	Vetrate anti RX costituite da vetro pannello con equivalente a sp. 3,00 mm di Pb, completo di centrico e controcentrico in estruso di alluminio dalla ditta ELMOPROTEX

LEGENDA

- LIMITE AREA DI INTERVENTO
- AREA ESCLUSA DALL'INTERVENTO

LEGENDA PROTEZIONI RX

- Pb sp. 2,00 mm fino H = 2,50 m e completamento da H = 2,50 m a soffitto con Pb sp. 1,00 mm
- Parete in cartongesso con interposa lamina di Pb sp. 3,00 mm fino H = 2,50 m e completamento da H = 2,50 m a soffitto con Pb sp. 1,00 mm
- Protezioni anti Rx a pavimento
- Protezione lamina di Pb sp. 1,00 mm
- Protezioni anti Rx a soffitto
- Protezione lamina di Pb sp. 2,00 mm

REGIONE LOMBARDIA
AZIENDA OSPEDALIERA
OSPEDALI RIUNITI DI BERGAMO

COMITATO:
REGIONE LOMBARDIA
AZIENDA OSPEDALIERA
OSPEDALI RIUNITI DI BERGAMO

OGGETTO:
Procedura negoziata, senza previa pubblicazione di Bando, per la fornitura in leasing operativo, chiavi in mano, di un impianto Angiografico Monoplanare Elettronico a scansione cardica presso il nuovo Ospedale di Bergamo, per la durata di 10 anni.

ASSOCIAZIONE TEMPORANEA DI IMPRESA:

SIEMENS
Siemens S.p.A.
Via Piero e Alberto Pirelli, 10
20120
MILANO

CREDIT AGRICOLE
Credit Agricole Leasing Italia S.r.l.
Via Sallustiana, 57
00100
MILANO

RUGGERI
RUGGERI COSTRUZIONI CIVILI E OSPEDALIERE S.r.l.
Via Sallustiana, 57
00100
MILANO

AS-BUILT ARCHITETTONICO


DATA: 20/09/2017

CODICE: 710ASB0.ED.9.01

PROGETTO: 01

REVISIONI:


TOTALE: 1/00

TOTALE: 1/00