

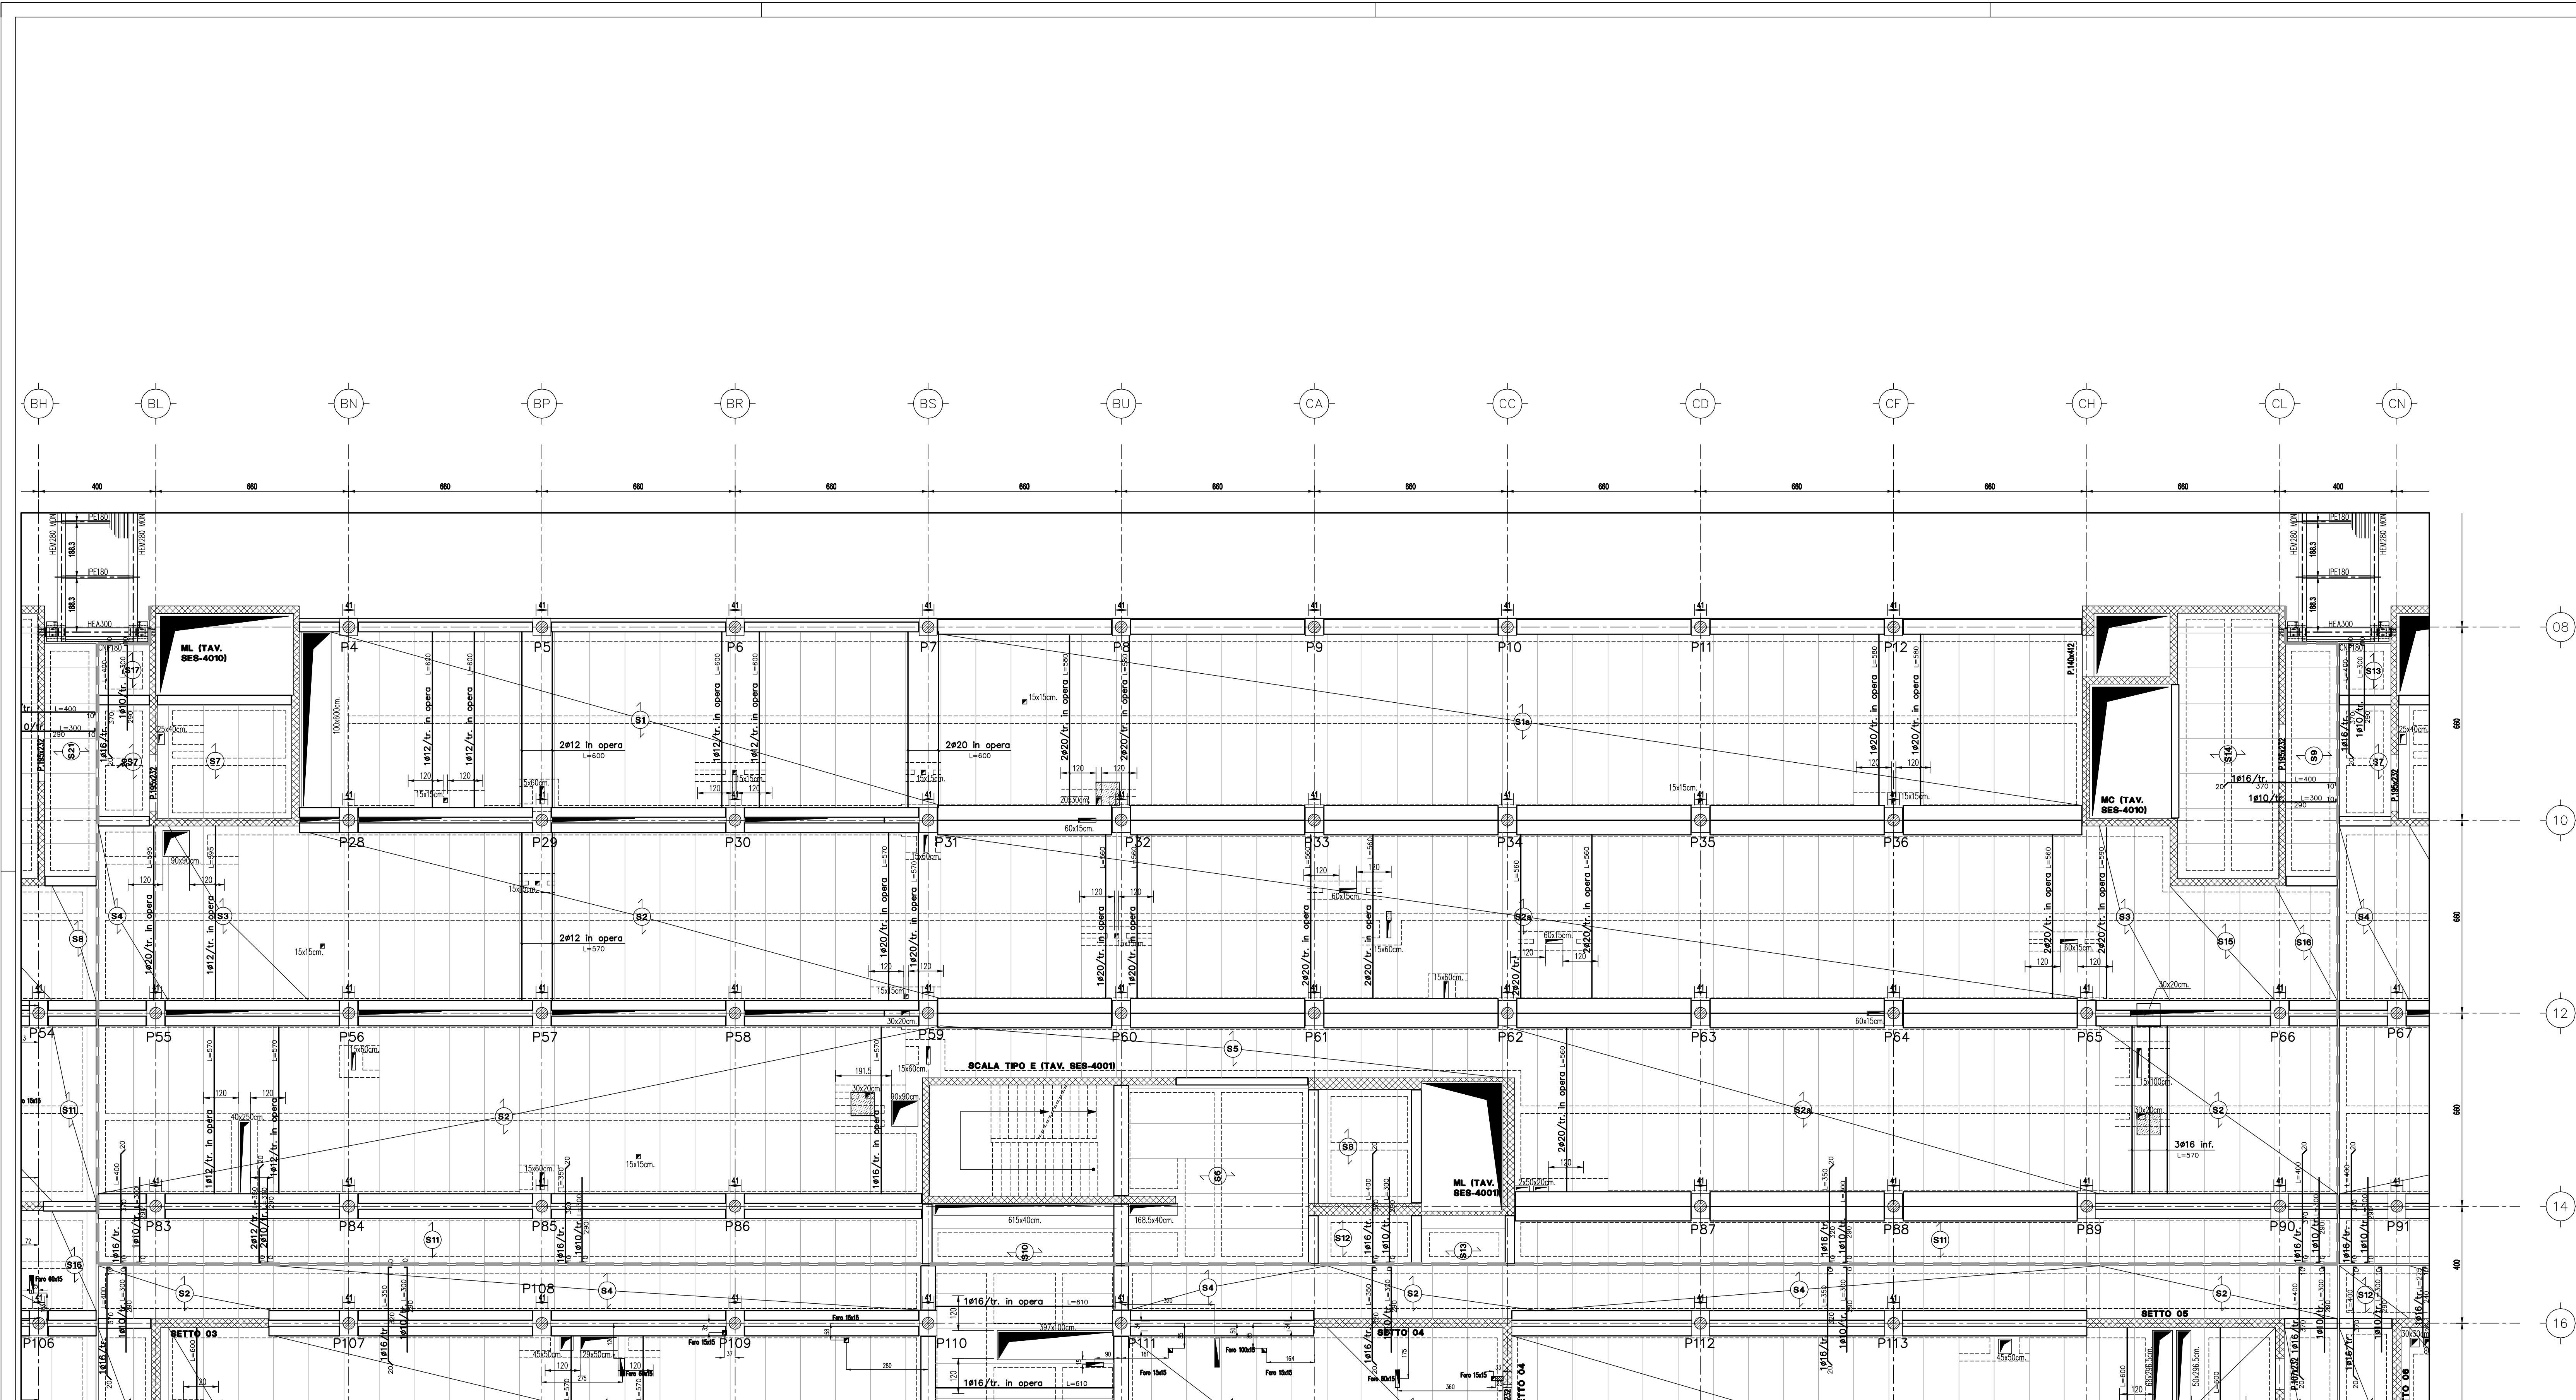


A1=841x594mm

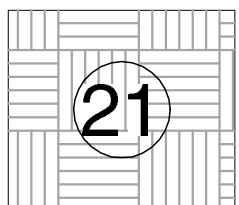

Planimetria 1:500

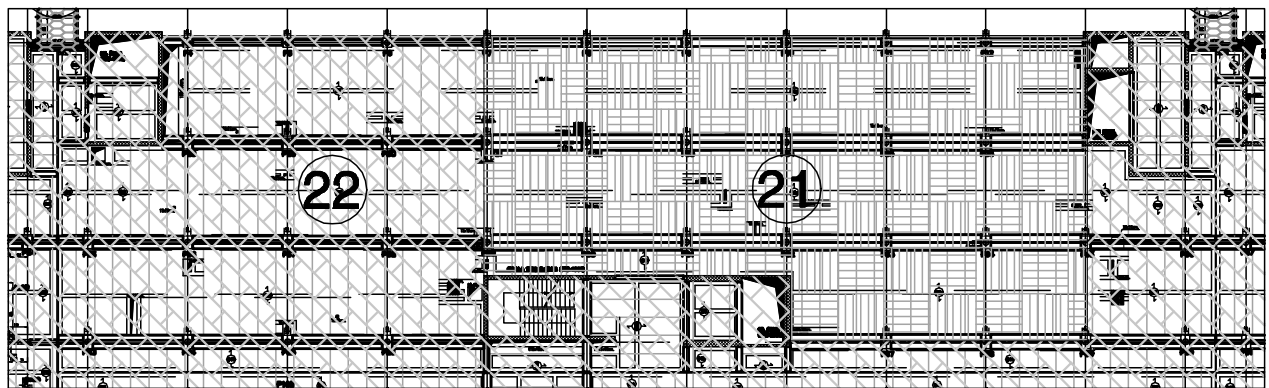


q. perm.=500 daN/mq
q. acc.=1500 daN/mq




q. perm.=300 daN/mq
q. acc.= 600 daN/mq

SEZIONI SOLAI 1:10

Sezione Tipica Predalle

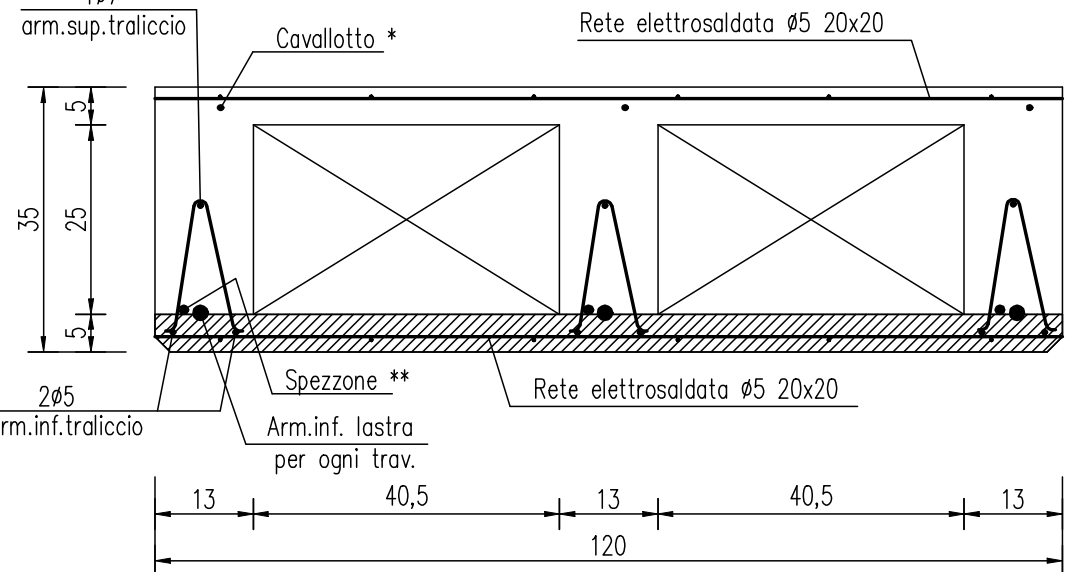

Sezione Tipica Predalle con scasso per docce

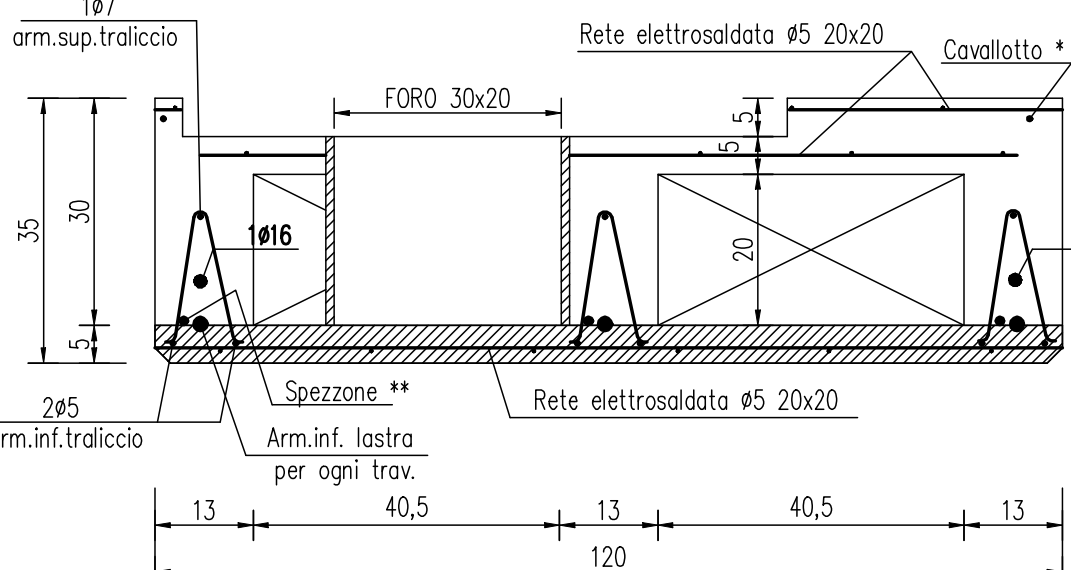

CAVALLOTTI *
SPEZZIONE **
ARMATURA AGGIUNTIVA DA POSARE IN OPERA

CARICHI SUL SOLAIO

PESO PROPRIO	450 daN/mq
SOVRACCARICO PERMANENTE	300 daN/mq
SOVRACCARICO ACCIDENTALE	500 daN/mq (per solai S1e ed S2e) 600 daN/mq 1500 daN/mq (per solai S1e ed S2e)

LEGENDA

P. = PORTA (LARGHEZZA x ALTEZZA) - cm
SCASSI PER DOCCE
SETTI SISMICI

Note varie

- TUTTE LE MISURE SONO ESPRESSE IN cm, LE QUOTE ALTIMETRICHE SONO ESPRESSE IN m
- QUOTA $\pm 0.00 = 232.5$ m s.l.m. (LIVELLO 1 FINITO)
- GIUNTO STRUTTURALE
- IN TUTTI I SOLAI POSATA RETE ELETTRICODALDATA ϕ 5 20x20 cm CON SOVRAP. MIN. PARI A DUE MAGLIE

Materiali utilizzati

- CALCESTRUZZO IN GENERE:
 - CALCESTRUZZO MAGRO PER SOTTOFONDAZIONI DOSATO 150 Kg/mc DI CEMENTO R 32,5
 - CALCESTRUZZO CAPPE DI PROTEZIONE GUAINA VESPAI ROK=25 N/mm²
 - CALCESTRUZZO PER FONDAZIONI CLASSE ROK=30 N/mm²
 - CALCESTRUZZO PER TUTTE LE TRAVI E I SOLAI E PER SETTI E SCALE PIASTRA CLASSE ROK=30 N/mm²
 - CALCESTRUZZO PER SETTI E SCALE TORRI CLASSE ROK=35 N/mm²
 - CALCESTRUZZO PER RIEMPIMENTO COLONNE IN ACCIAIO CLASSE ROK=30/35 N/mm² (VEDI TABELLE PILASTRI)
 - IN MANCANZA DI DESCRIZIONE CLASSE ROK=30 N/mm²
 - CALCESTRUZZO BARITICO DOVE INDICATO CLASSE ROK=35 N/mm²
- CALCESTRUZZO PER EDIFICI TORRI, PIASTRA E SERVIZI AI SENSI DELLA UNI 11104:
 - CLASSE DI ESPOSIZIONE XC1 - XC2
 - MASSIMO RAPPORTO A/C 0.60
 - CONTENUTO MINIMO DI CEMENTO 300 Kg/mc
 - DIAMETRO MASSIMO INERTI DA 25 A 31 mm
 - CLASSE DI CONSISTENZA: S4 "FLUIDA" PER GETTI NORMALI E S5 "SUPERFLUIDA" PER SCALE E SETTI
- CALCESTRUZZO PER OPERE ESTERNE AI SENSI DELLA UNI 11104:
 - CLASSE DI ESPOSIZIONE XF2
 - MASSIMO RAPPORTO A/C 0.50
 - CONTENUTO MINIMO DI CEMENTO 340 Kg/mc
 - CONTENUTO MINIMO ARIA 3%
 - DIAMETRO MASSIMO INERTI DA 25 A 31 mm
 - CLASSE DI CONSISTENZA: S4 "FLUIDA" PER GETTI NORMALI E S5 "SUPERFLUIDA" PER SCALE E SETTI
 - MURI A VISTA IN CALCESTRUZZO AUTOCOMPATTANTE SCC ROK 35 N/mm² UNI DA 11040 A 11045
- ACCIAIO TIPO Fe B 44 K CONTROLLATO IN STABILIMENTO
- I PILASTRI CERCATI SONO IN ACCIAIO FE 430 B SPESORE mm 6.35

NUOVO OSPEDALE DI BERGAMO

AZIENDA OSPEDALIERA - OSPEDALI RIUNITI DI BERGAMO

ARCHITETTURA E URBANISTICA

ARCHITETTURA E URBANISTICA


ARCHITETTURA E URBANISTICA

ARCHITETTURA E URBANISTICA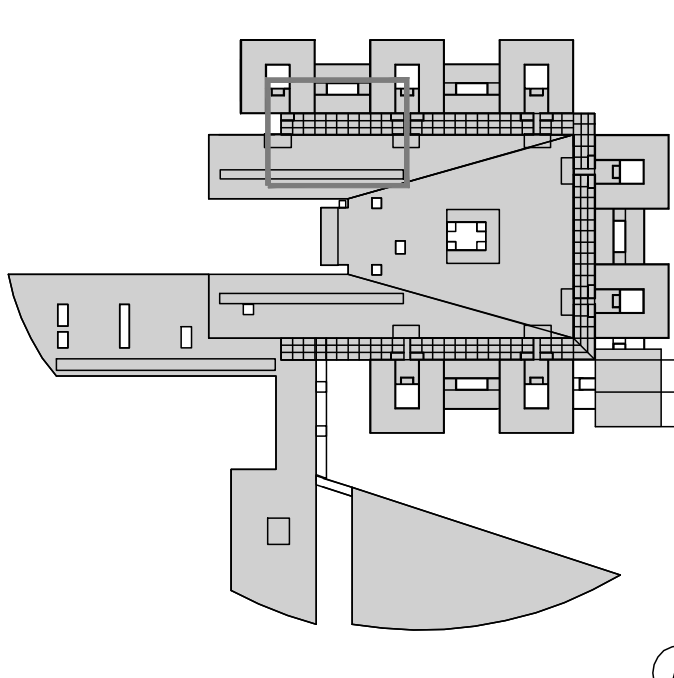

PROGETTO COSTRUTTIVO - AS BUILT

PROGETTO STRUTTURALE

ARMATURE SOLAI

LIVELLO 2

PIASTRA CORPO 23

PIANTA - SEZIONI

FILE DI RIFERIMENTO

SS2-2312_AB.dwg

PROGRESSIVO

SS2-2312

DATA

Settembre 2010

SCALA

1:100/10

AGGIORNAMENTO

Settembre 2010

REVISIONE

0