
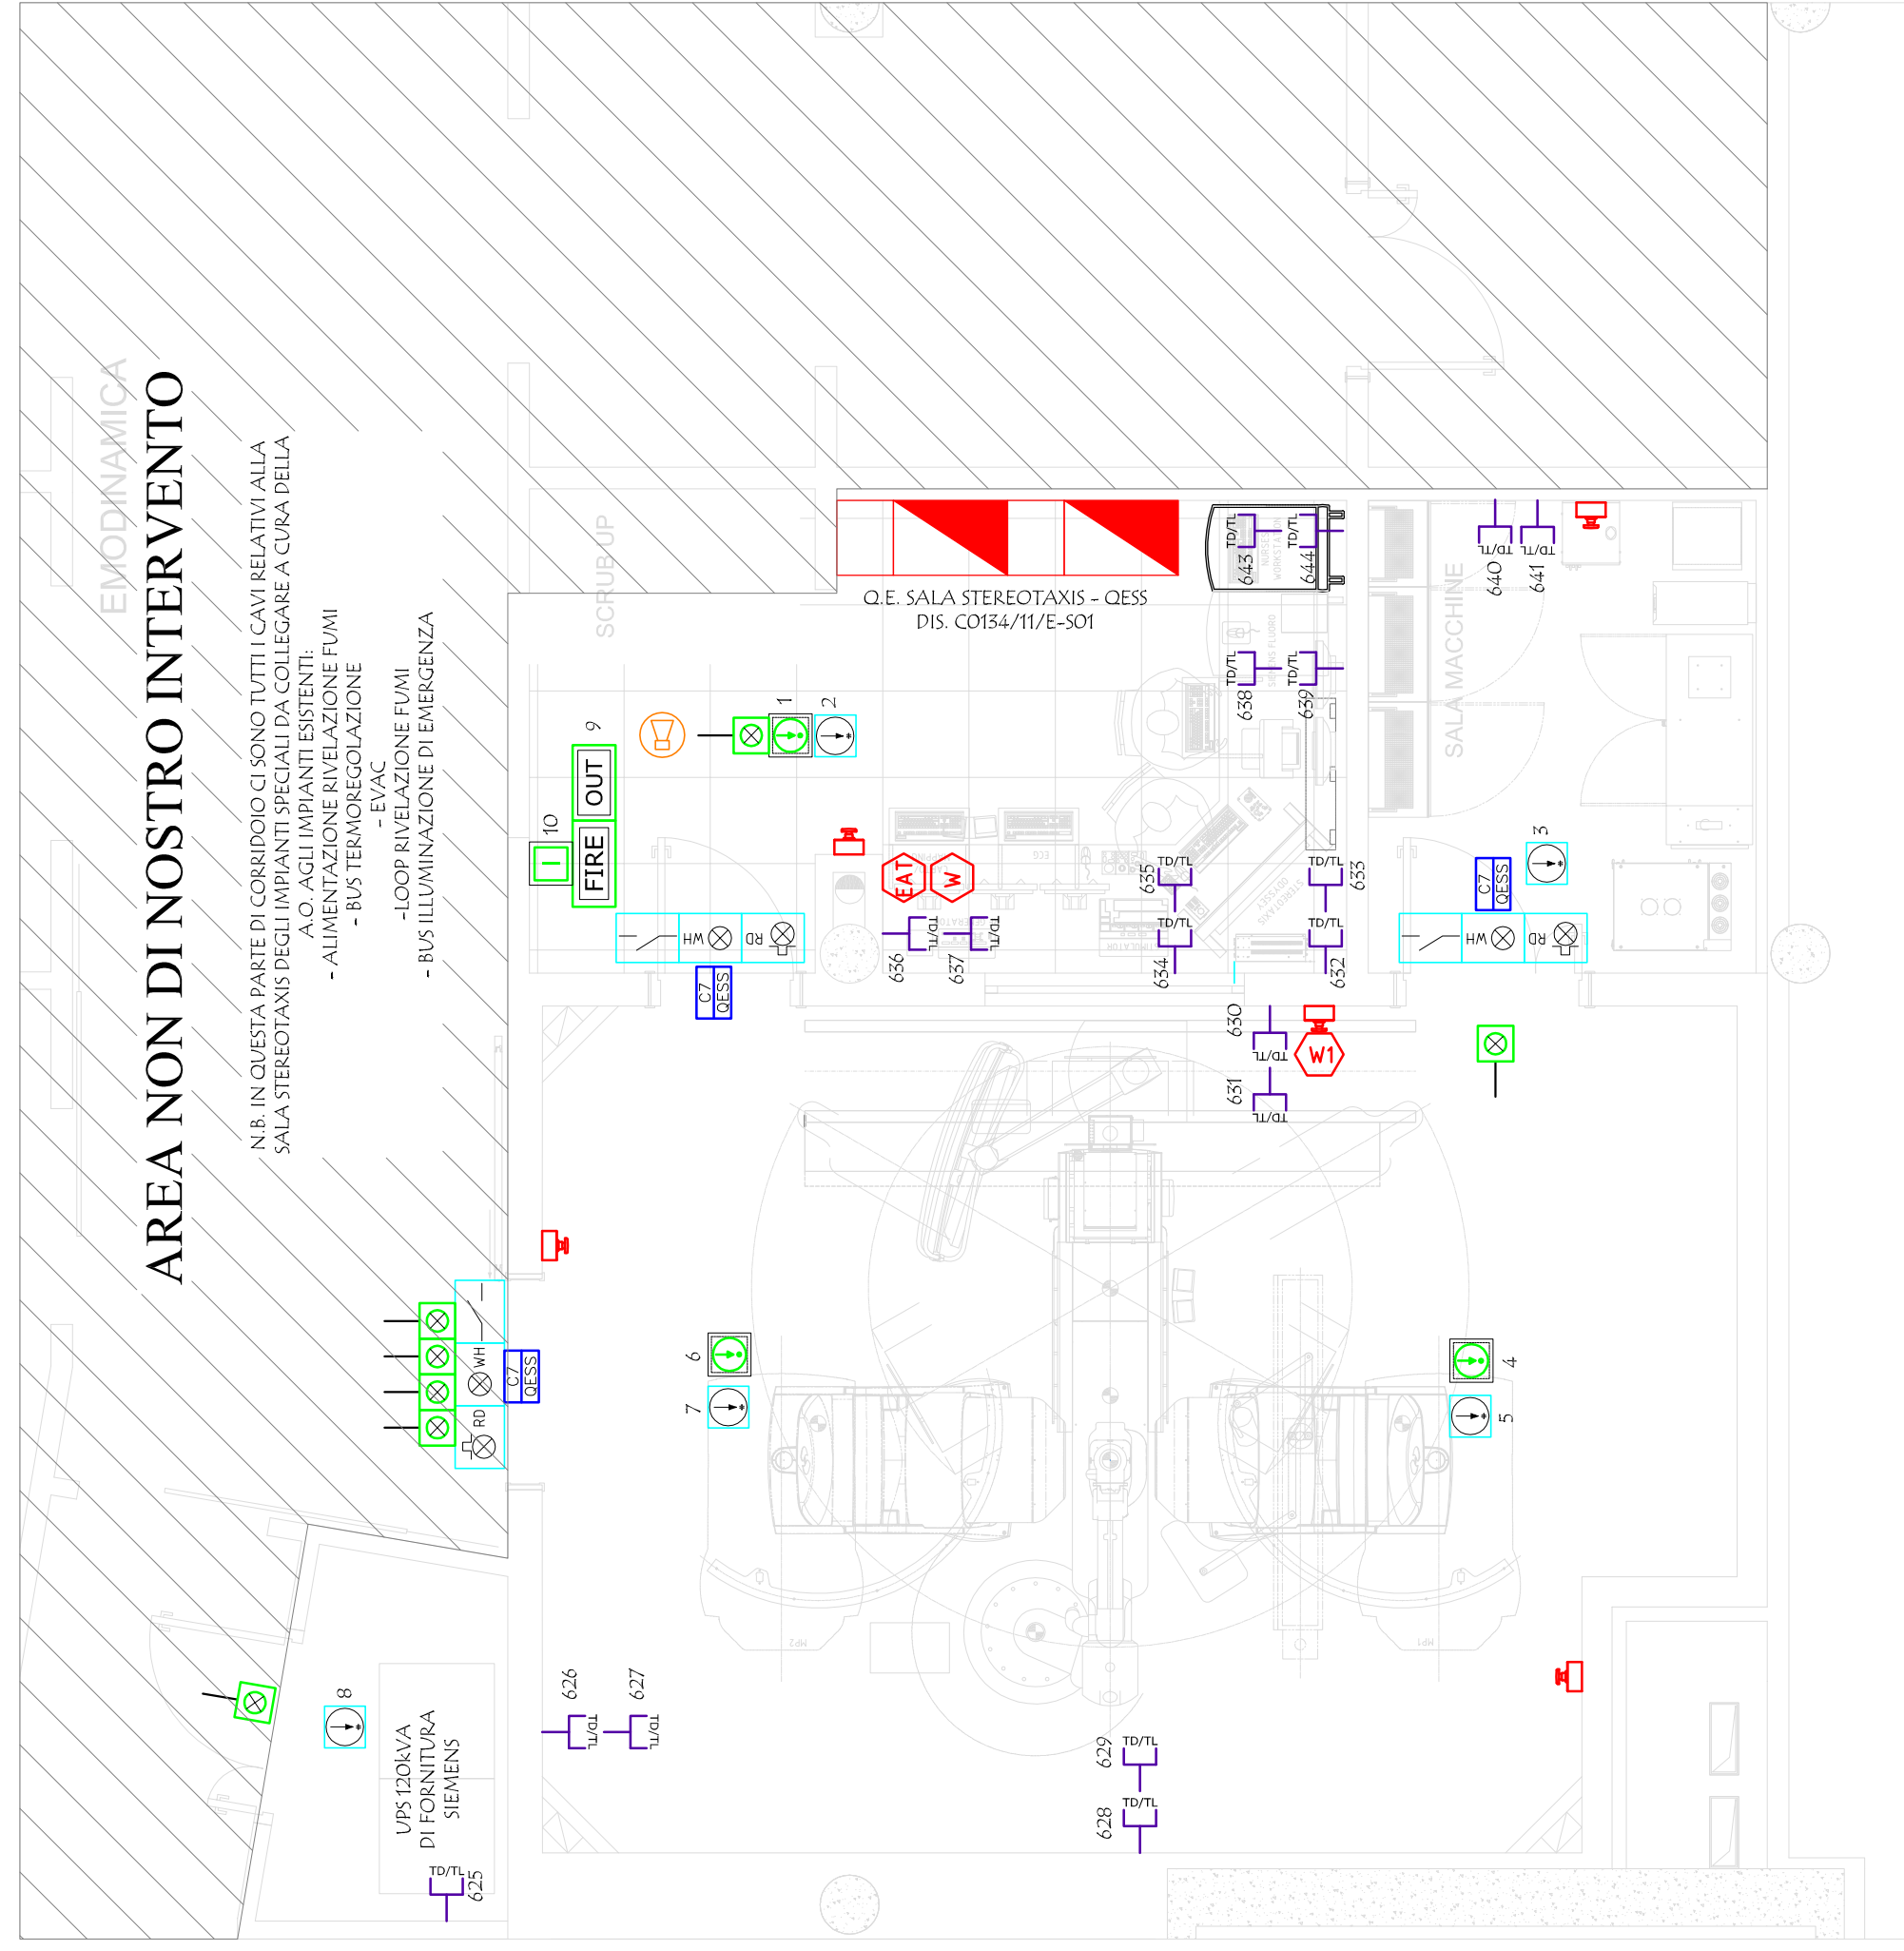
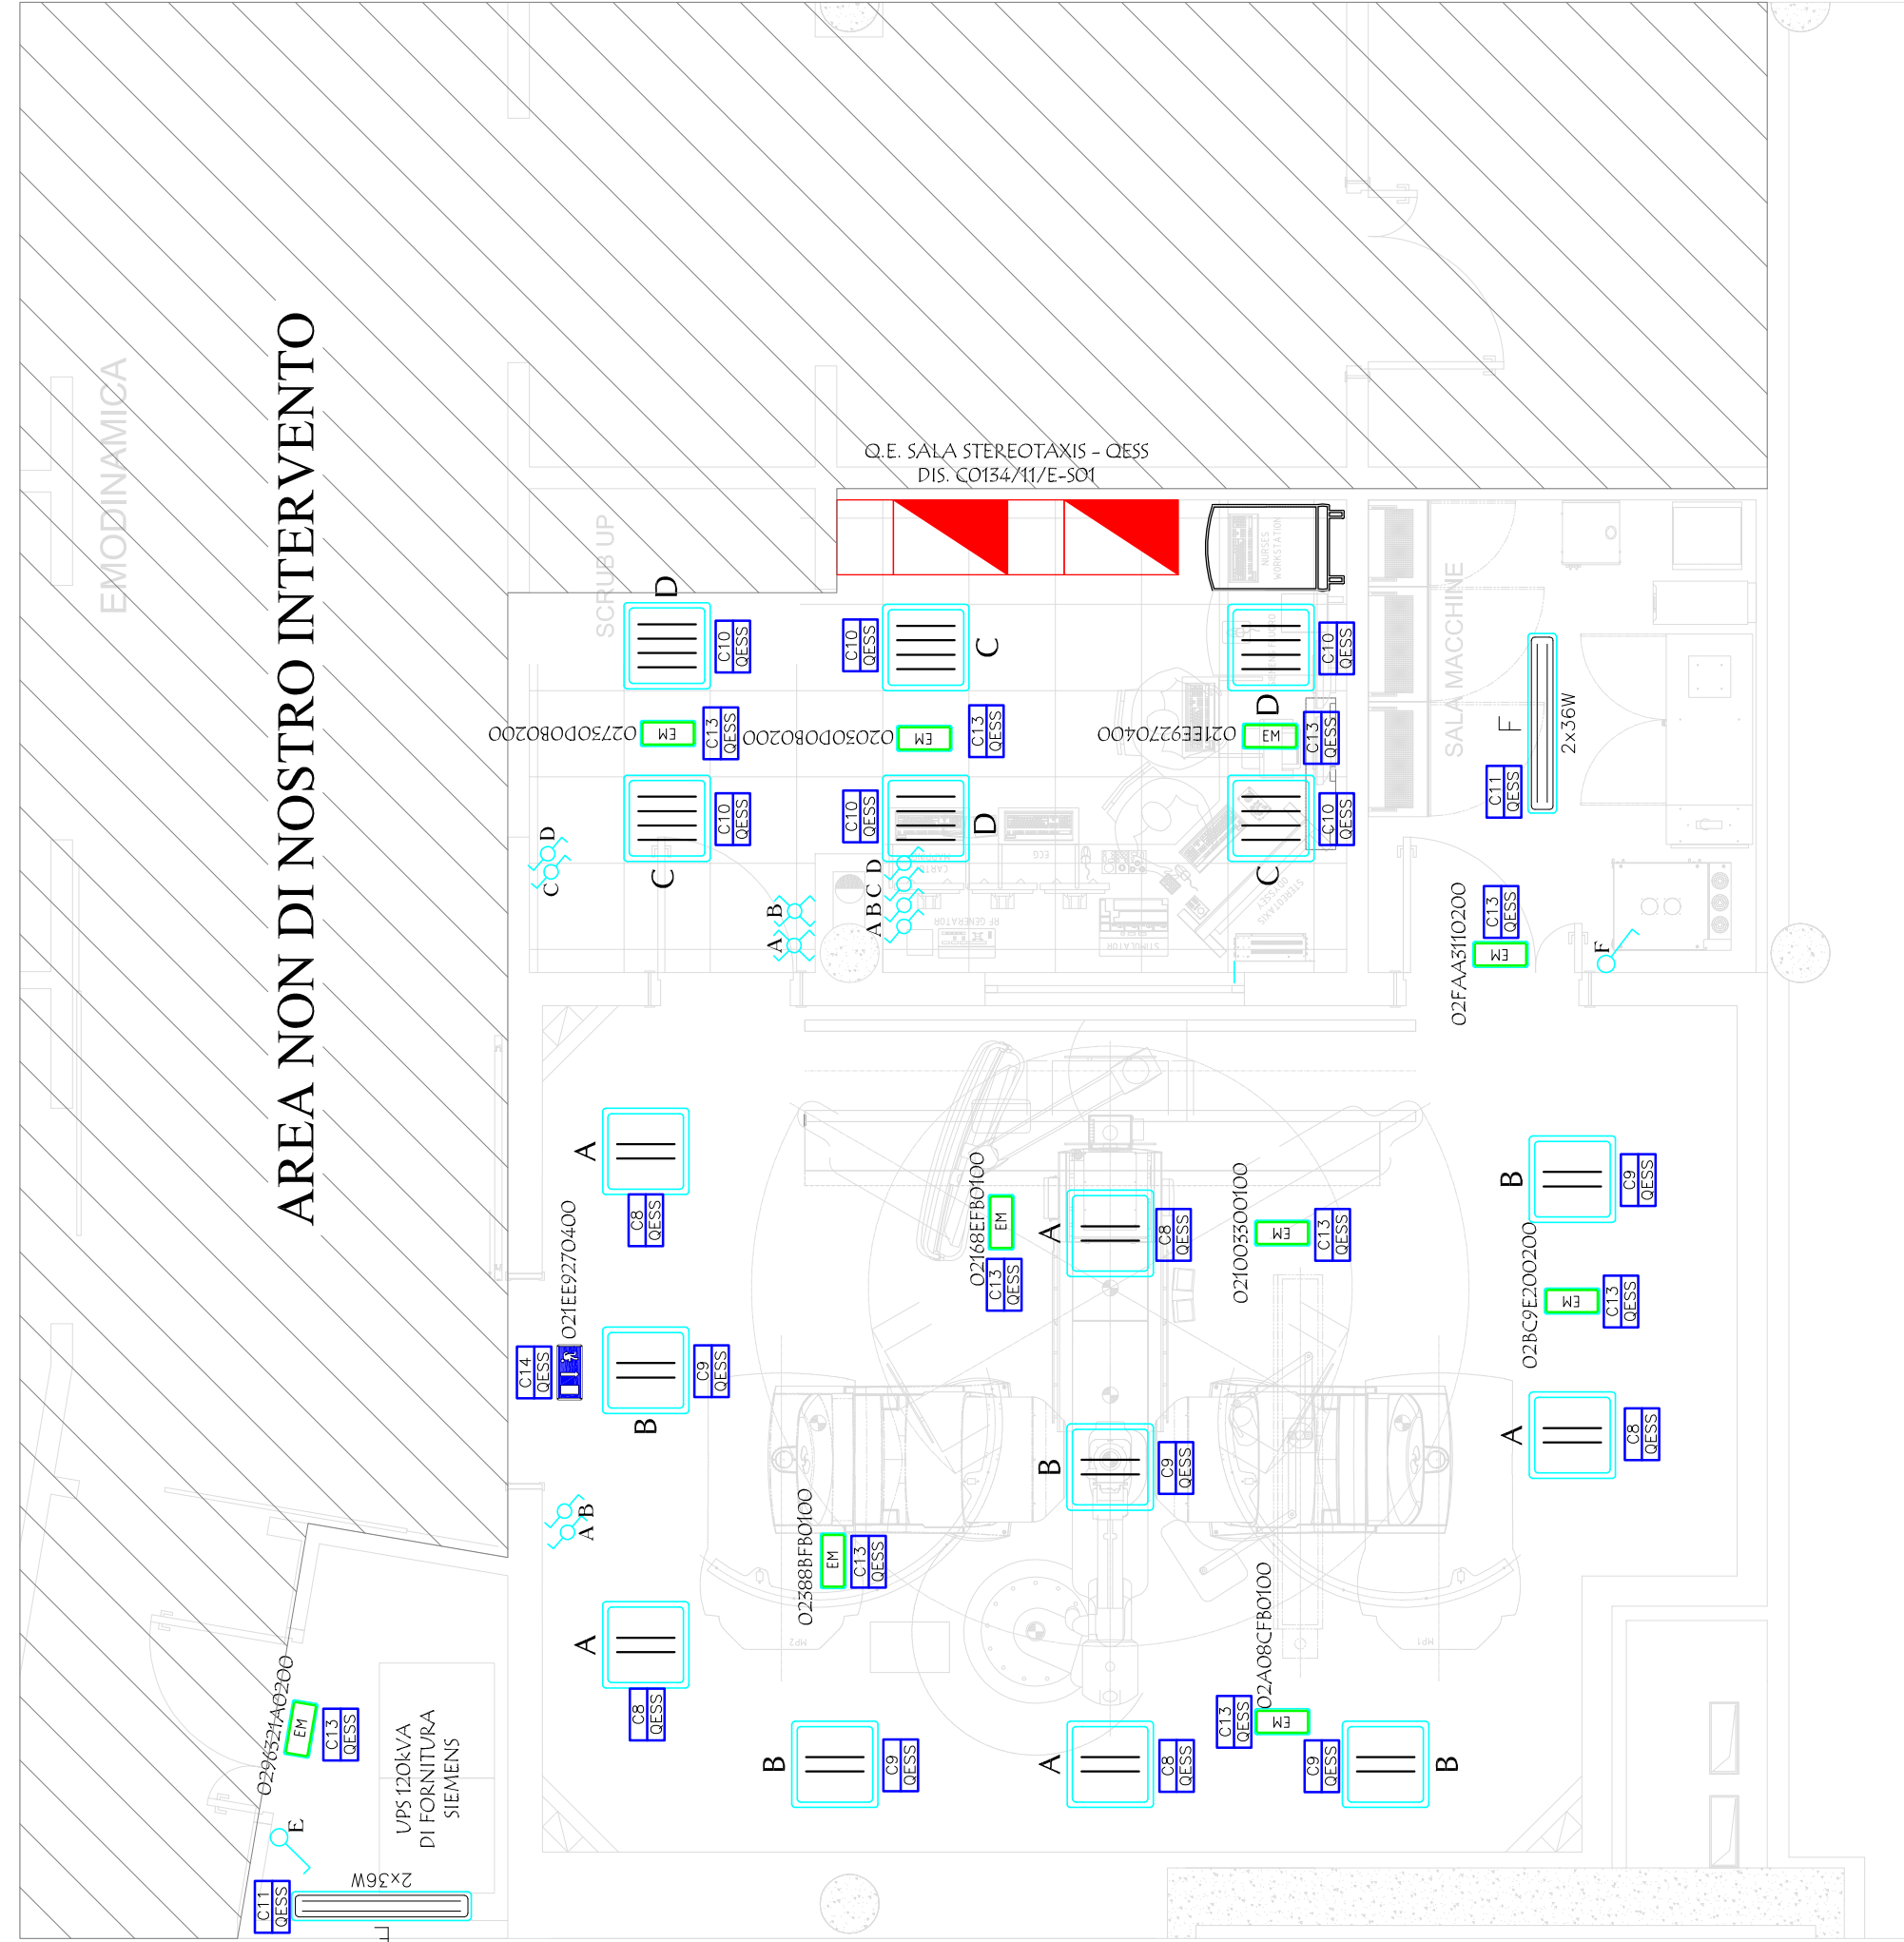
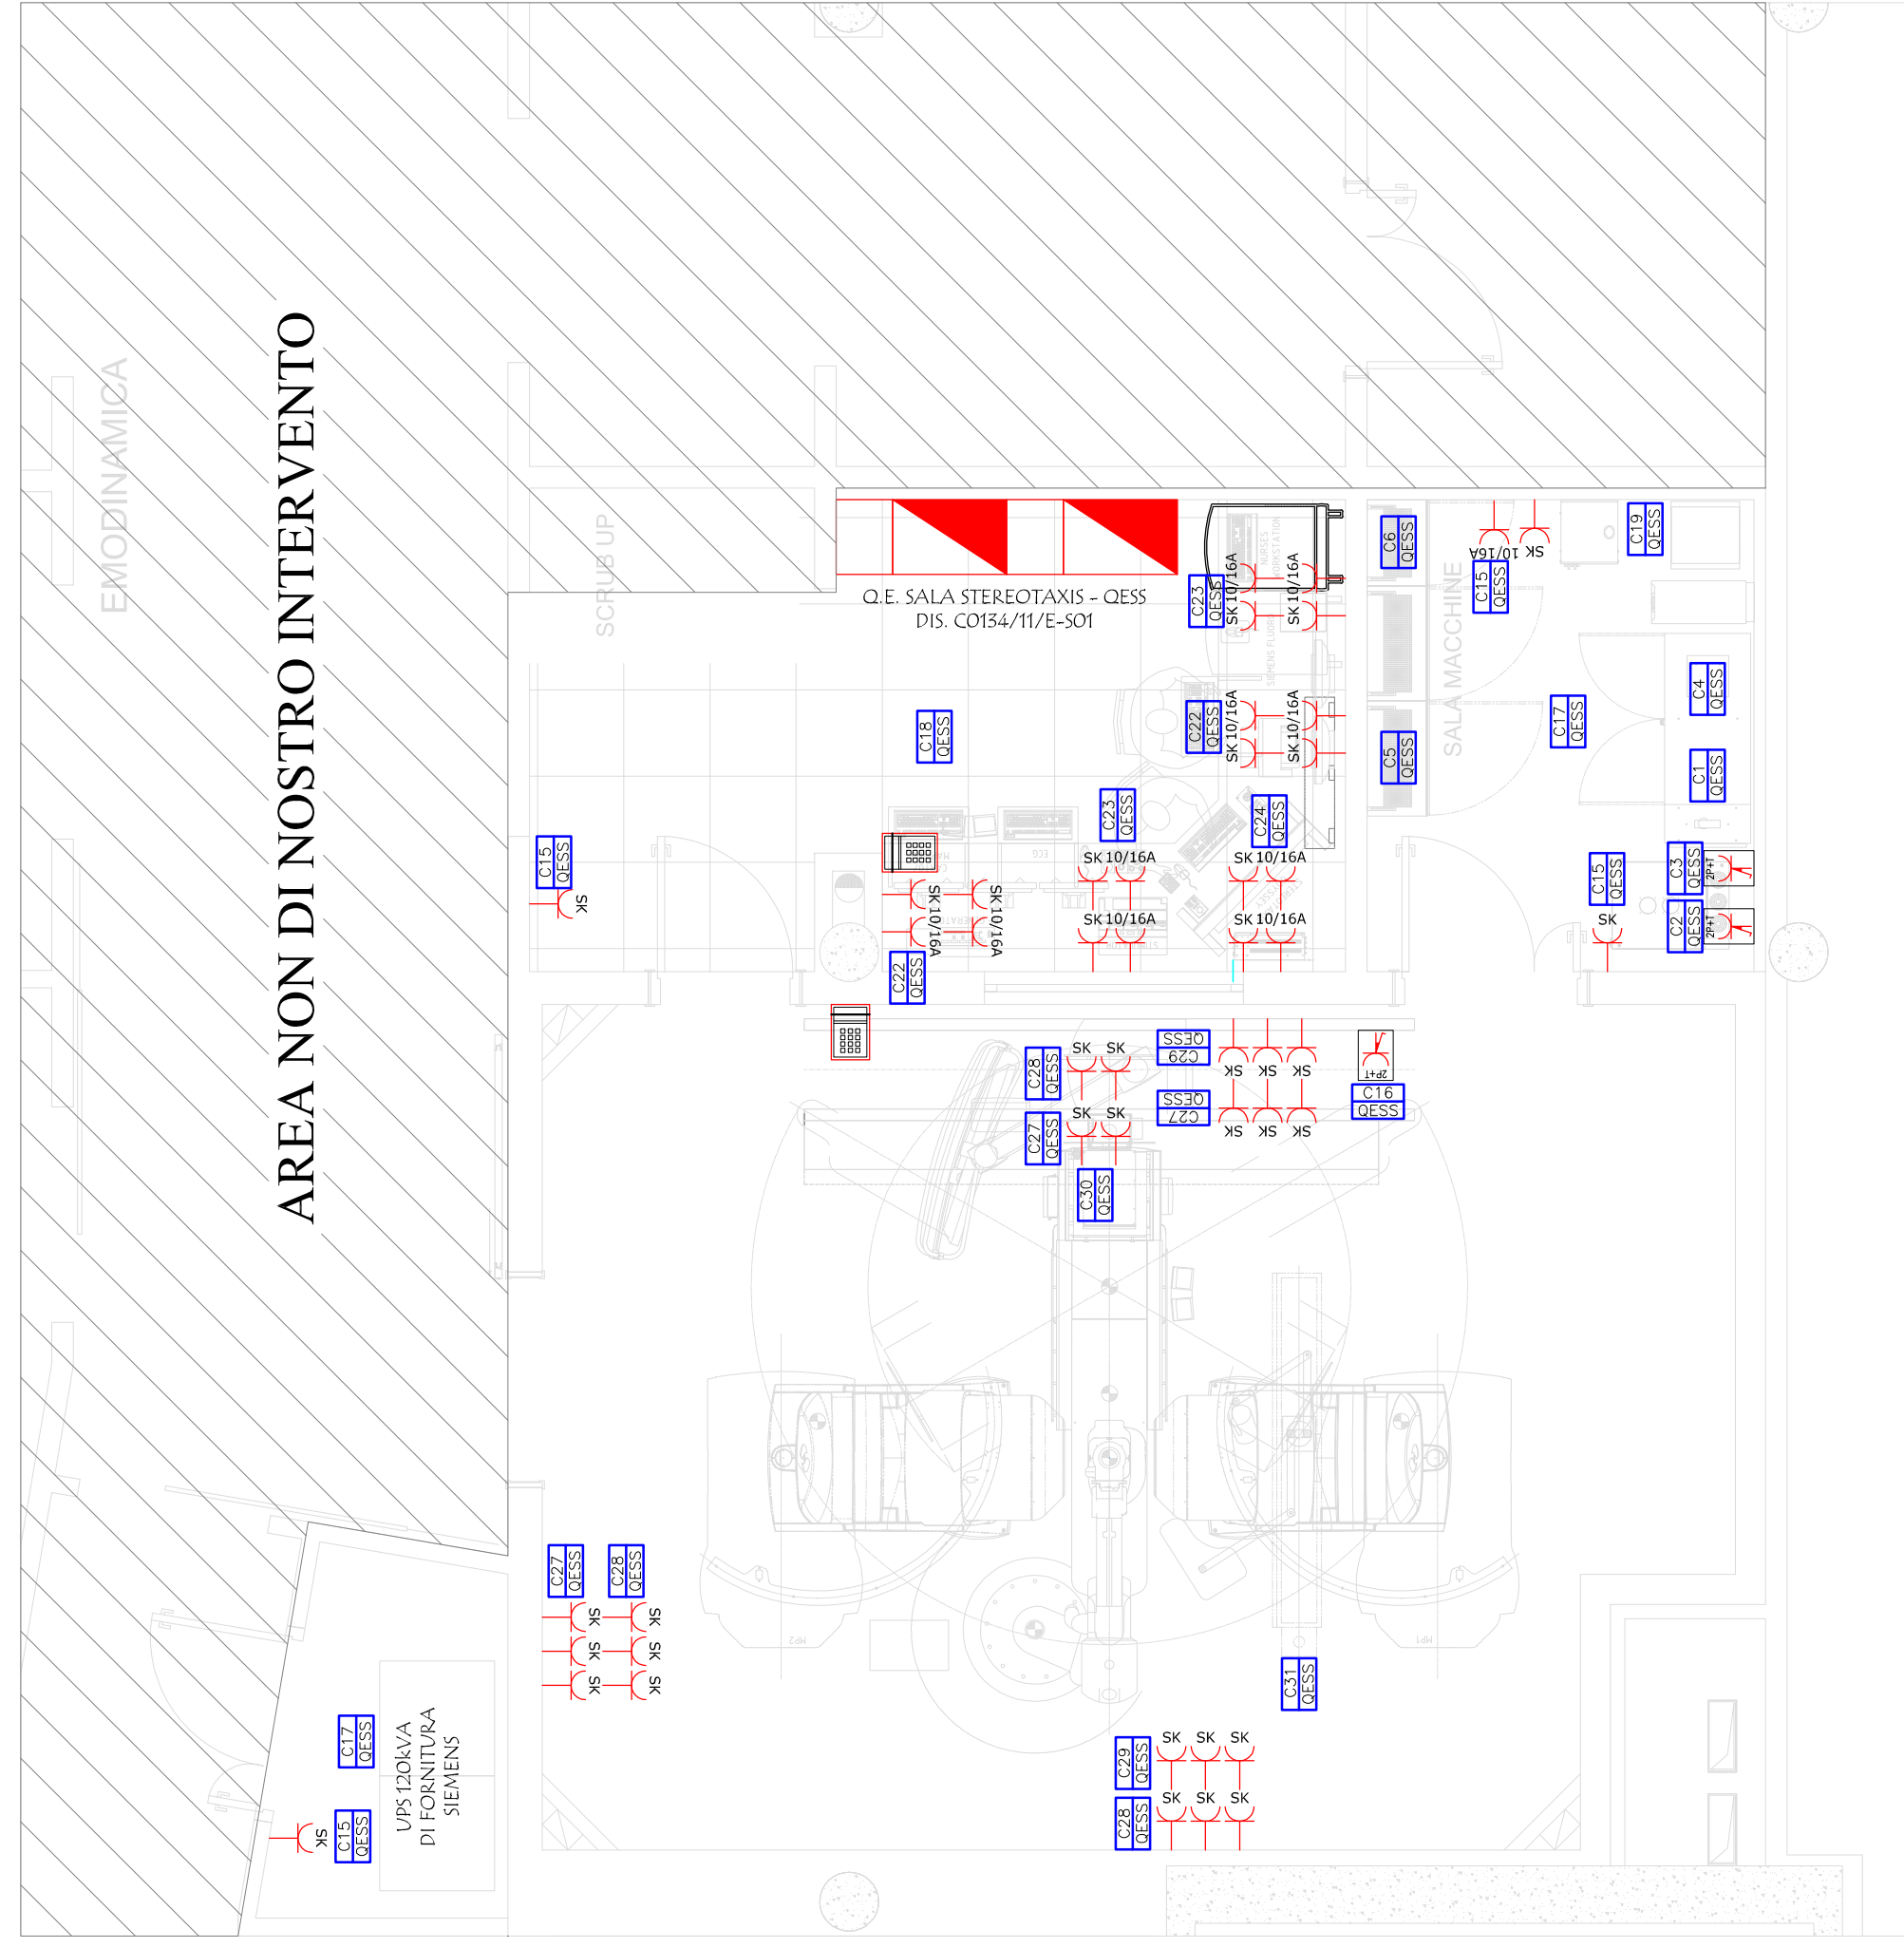
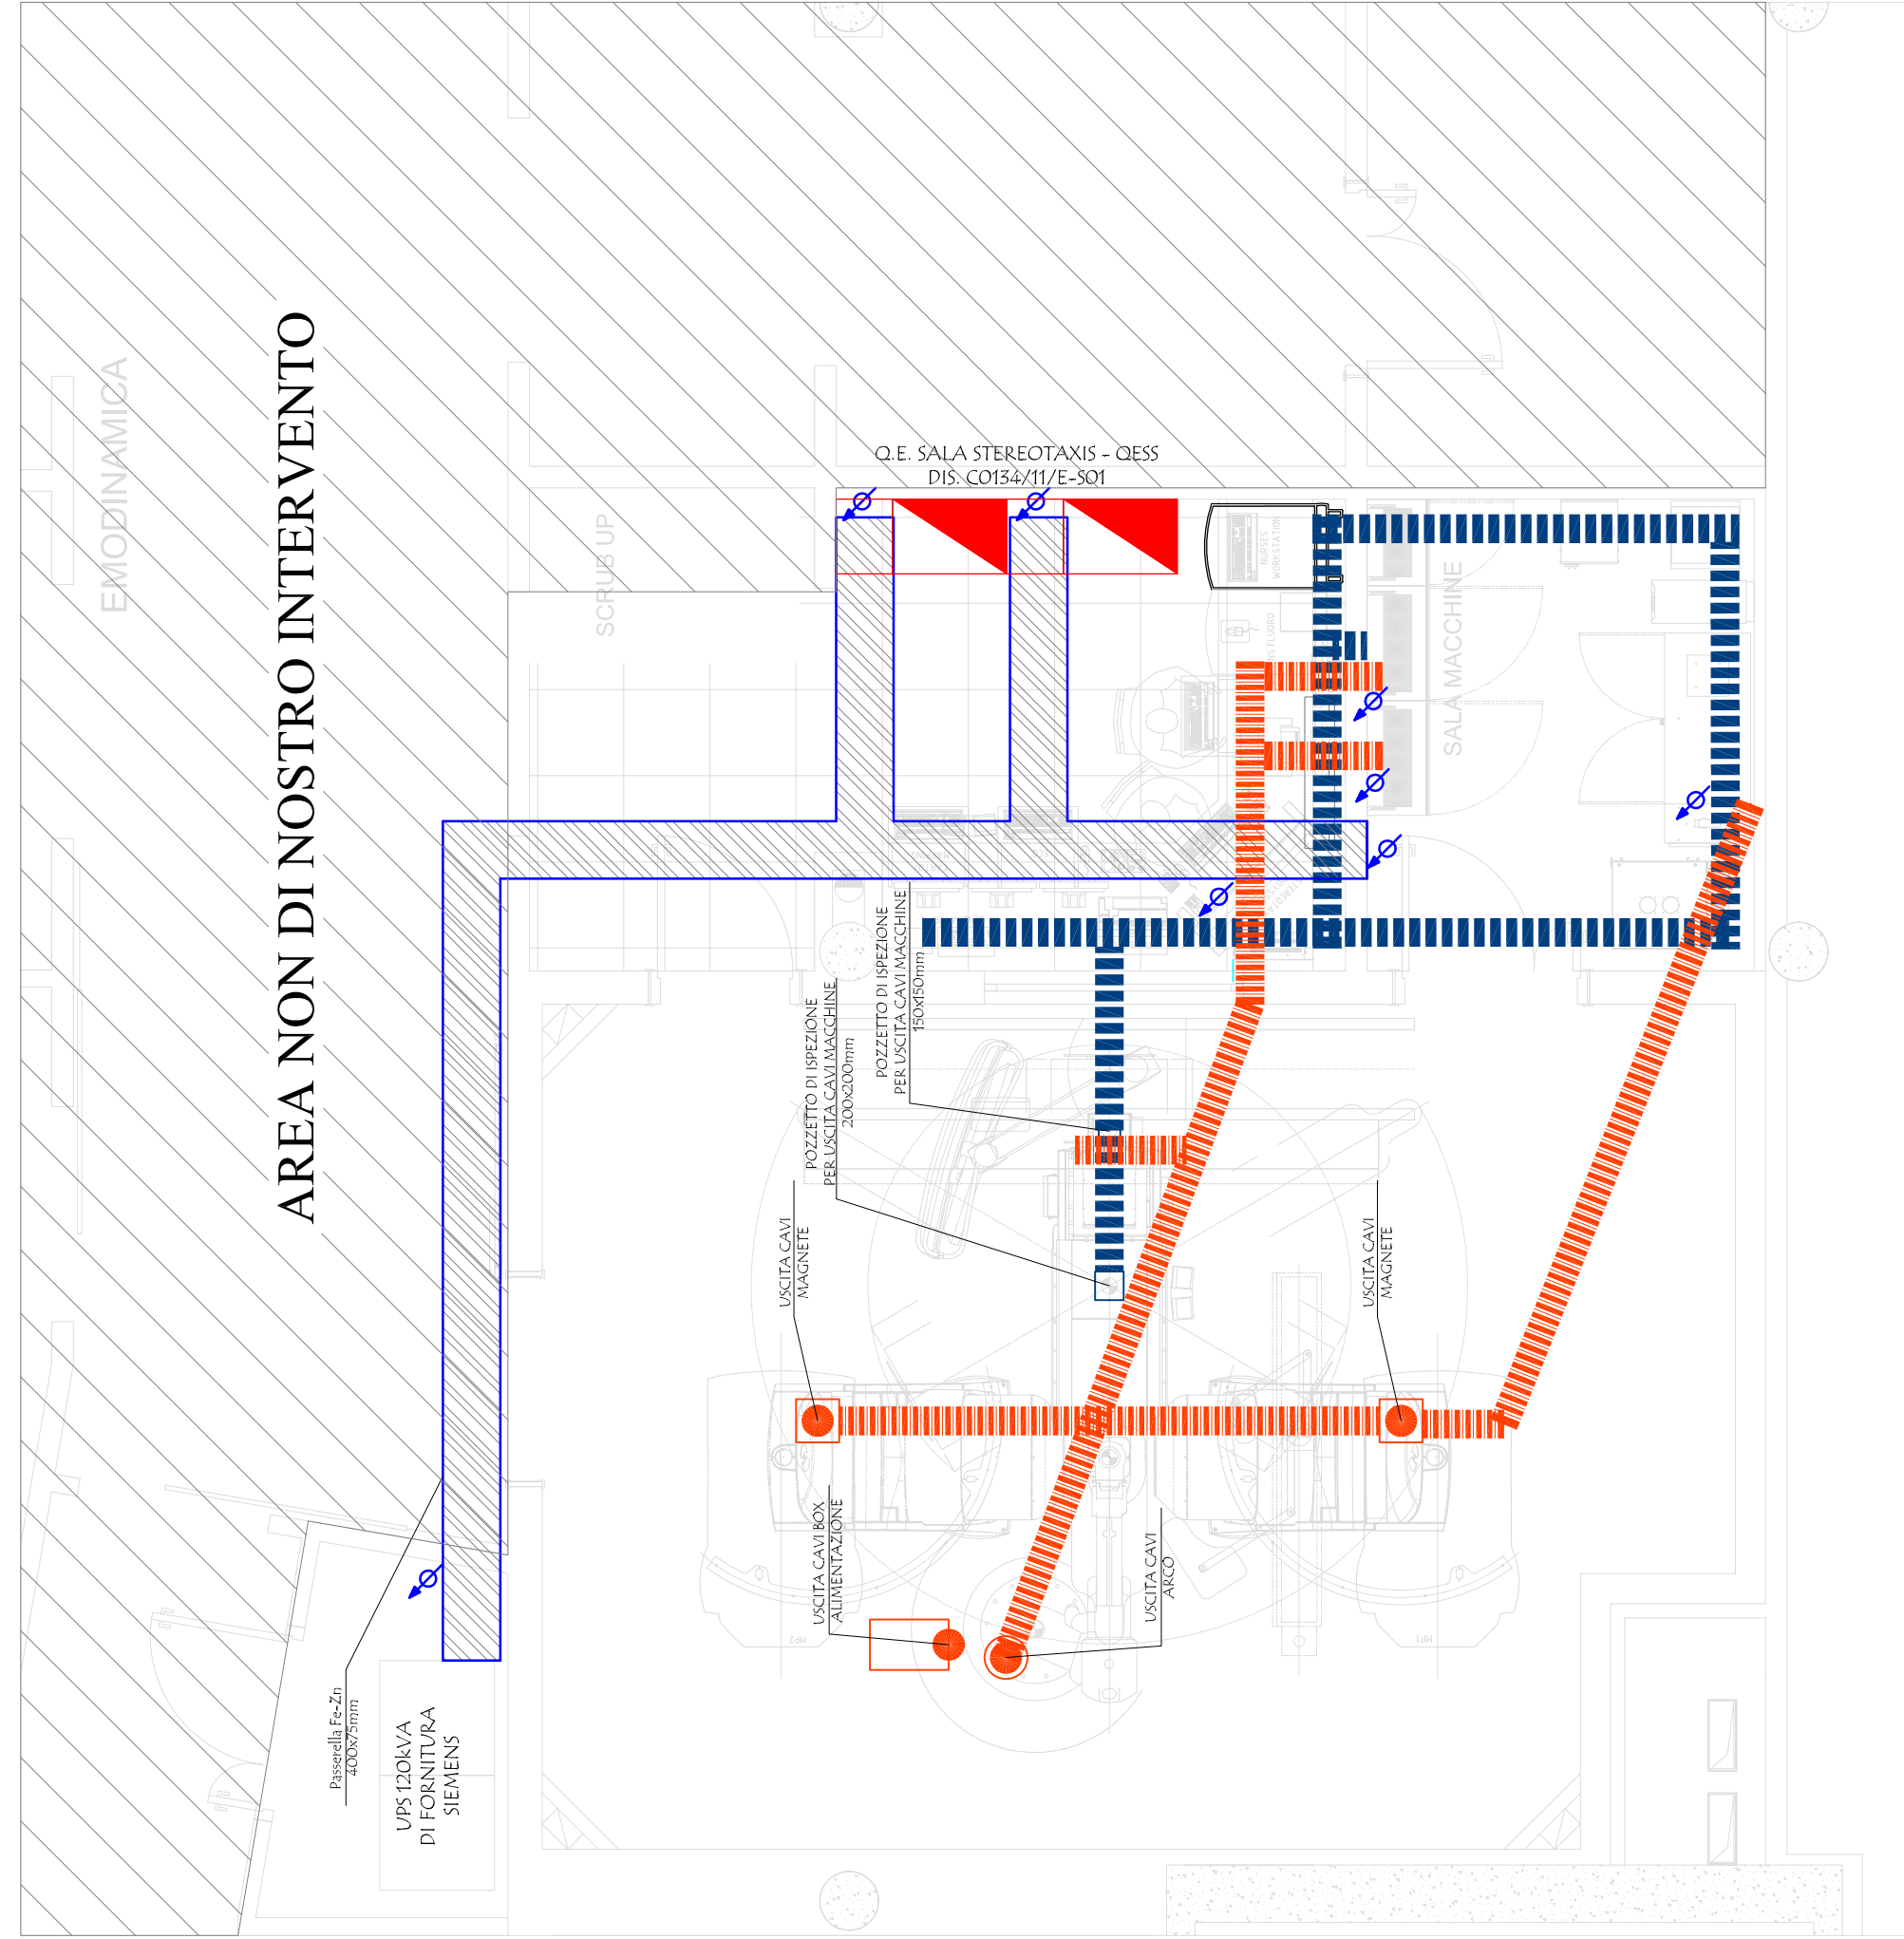


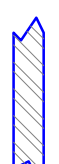

LEGENDA	

 OSPEDALI RIUNITI DI BERGAMO di tipo ospedaliero e di tipo polivettoriale Ente pubblico con personalità giuridica propria										REGIONE LOMBARDIA AZIENDA OSPEDALIERA OSPEDALI RIUNITI DI BERGAMO									
Procedura negoziata, senza previa pubblicazione di Bando, per la fornitura in leasing operativo, chiavi in mano, di un Impianto Angiografico Monoplanare Magnetico per l'unità strutturale semplice di Elettrofisiologia e Elettrostimolazione cardiaca presso il Nuovo Ospedale di Bergamo, per la durata di 8 anni.																			
ASSOCIAZIONE TEMPORANEA DI IMPRESA:																			
										SIEMENS Siemens S.p.A. Via A. Manzoni - Milano Pirella, 10 MILANO									
										CREDIT AGRICOLE LEASING Crédit Agricole Leasing Italia S.r.l. Via S. Vigilio, 27 Milano, 27 MILANO									
										 RUGGERI COSTRUZIONI CIVILI E OSPEDALIERE S.r.l. VIA S. VIGILIO, 27 BERGAMO									
DEDICAZIONE DELLA PROGETTAZIONE: Geom. Enzo RUGGERI																			
PROGETTAZIONE IMPIANTI ELETTRICI										DISTRIBUZIONE IMPIANTI ELETTRICI E SPECIALI									
DATA: _____										DEFINIMENTO EUROPOSITO: _____									
CODICE FASE REG. ANQ. TIPO CLASSE 200500311										DATO DI CUI DA 710ESE0 IE 9 01									
N° _____ DATA _____										REVISIONI									
Q. DESCRIZIONE 1. PRIMA ESAMINAZIONE 2. SECONDA ESAMINAZIONE										Registro Verifiche Approvato Nr. _____ Data _____									
Per. Ind. Anselmo Corti 																			