



CLASSIFICAZIONE LOCALI

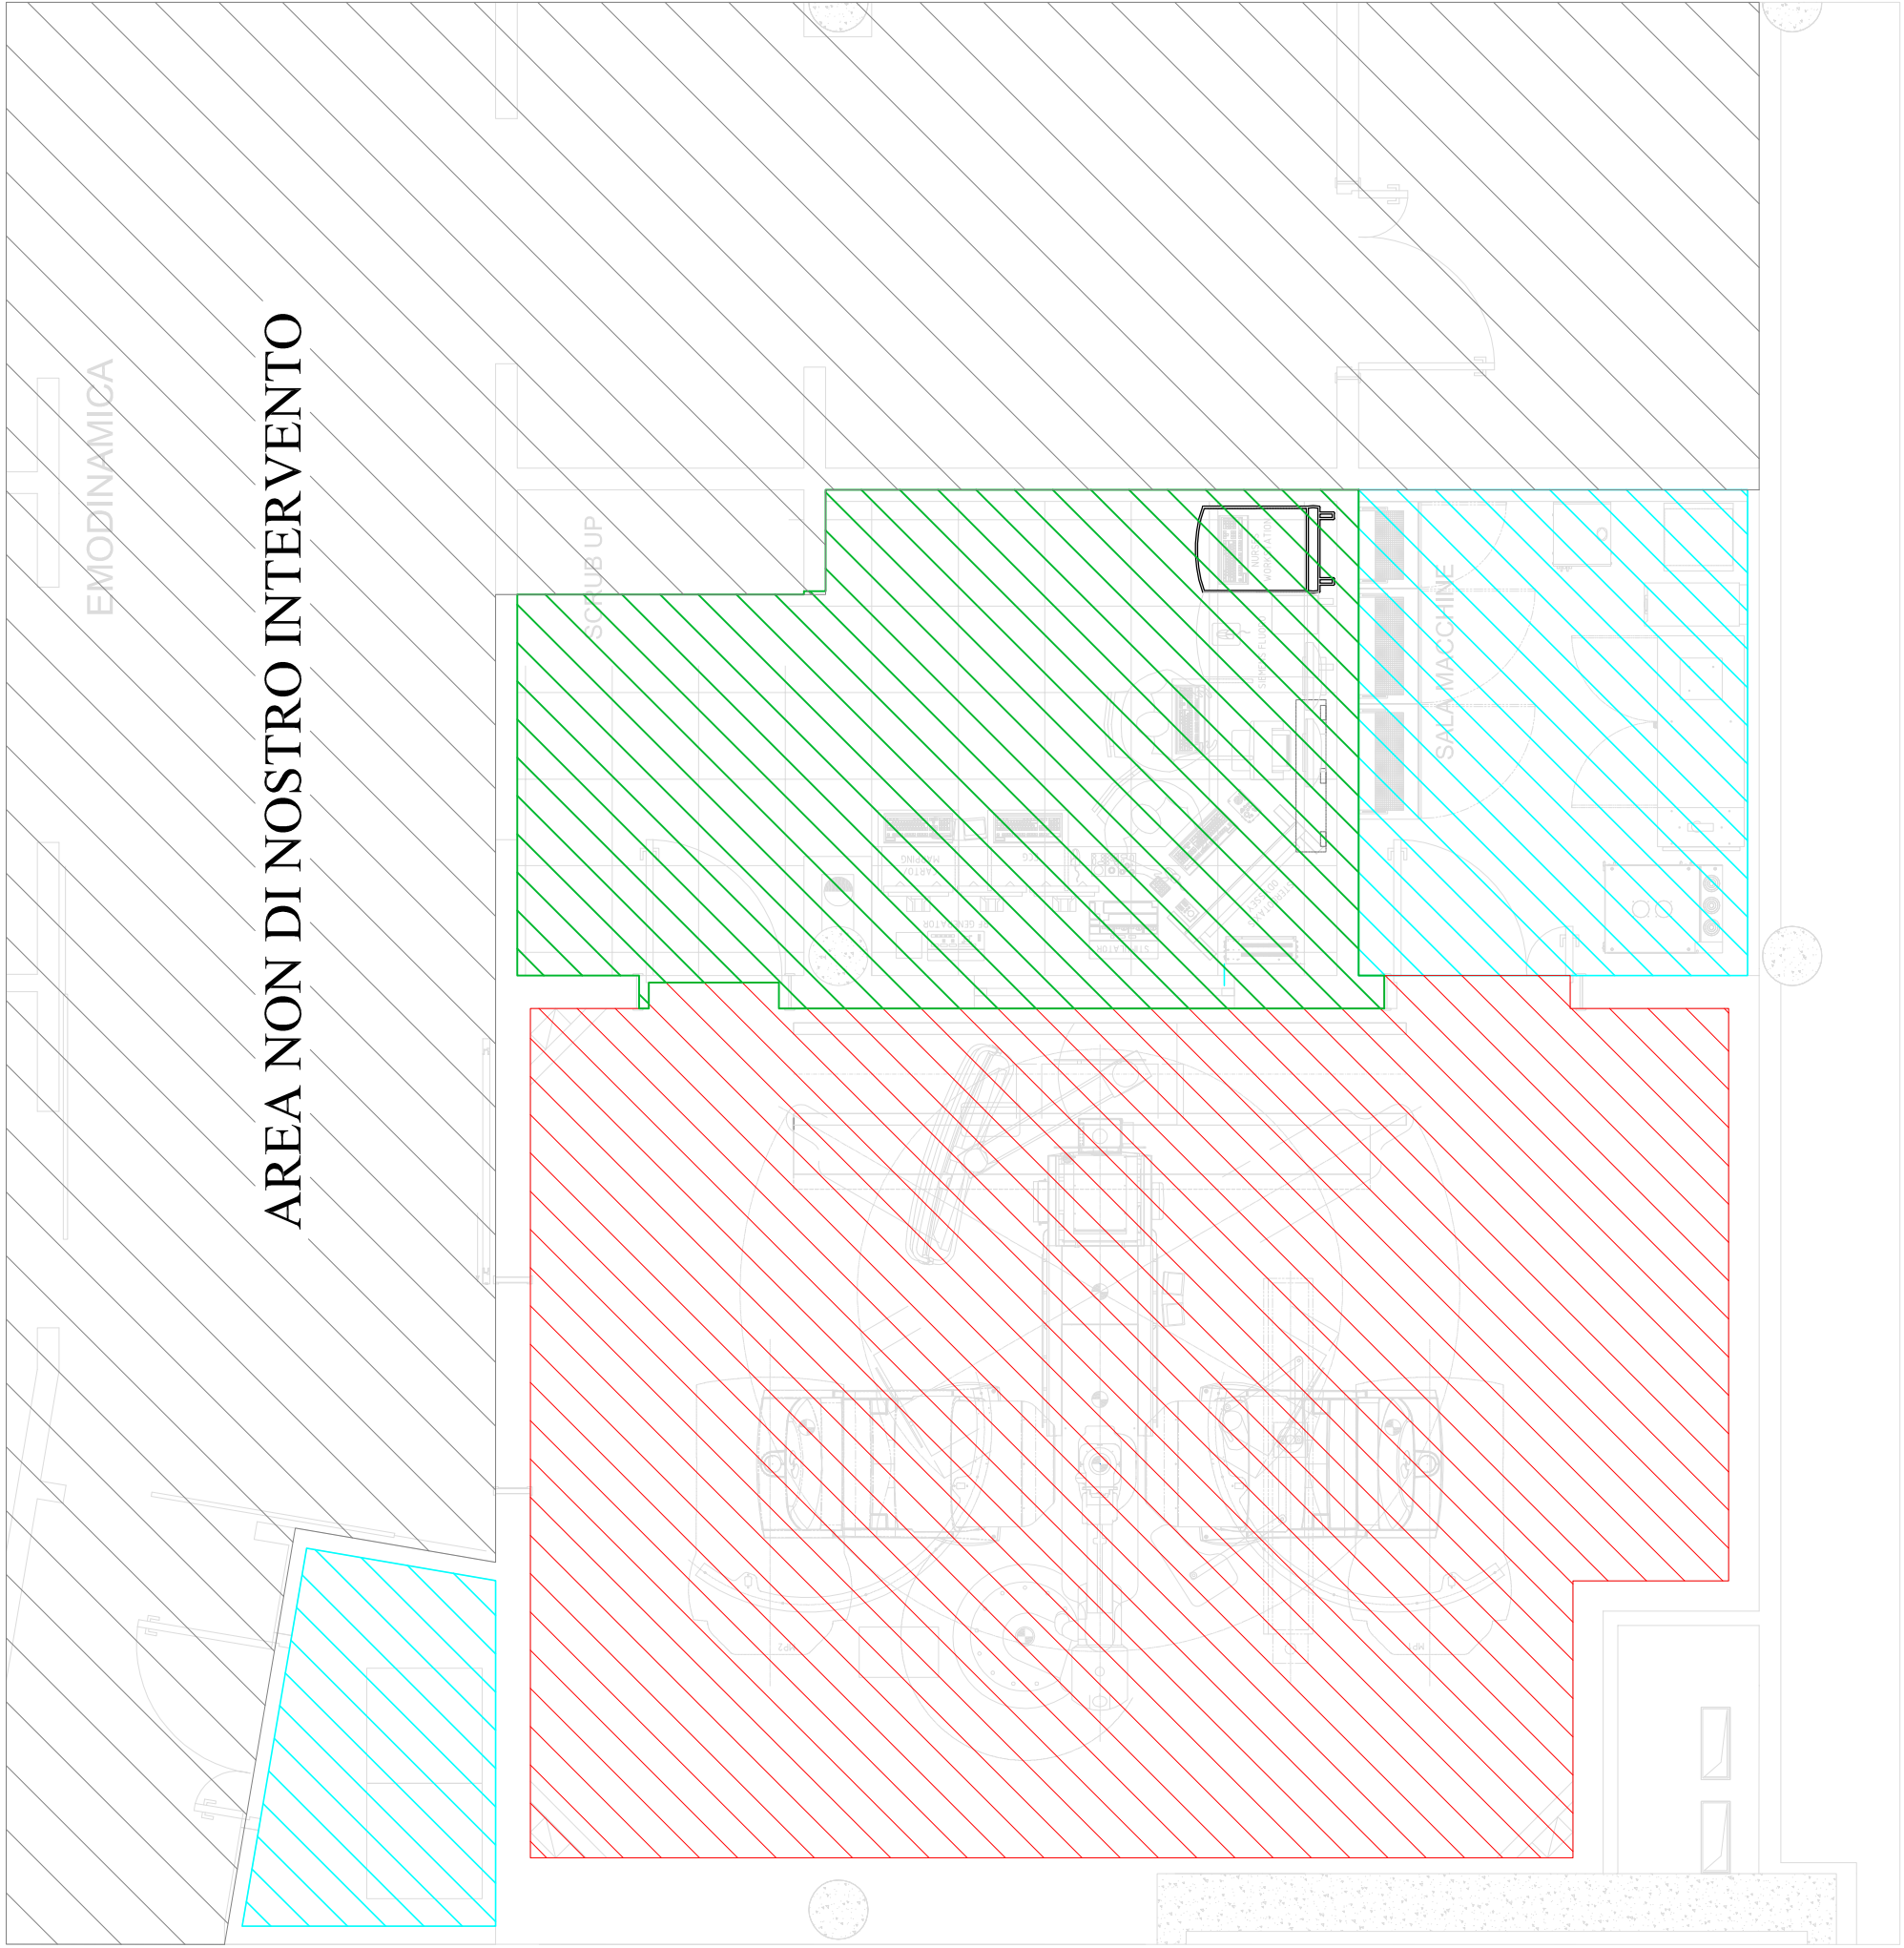

NODI EQUIPOTENZIALI

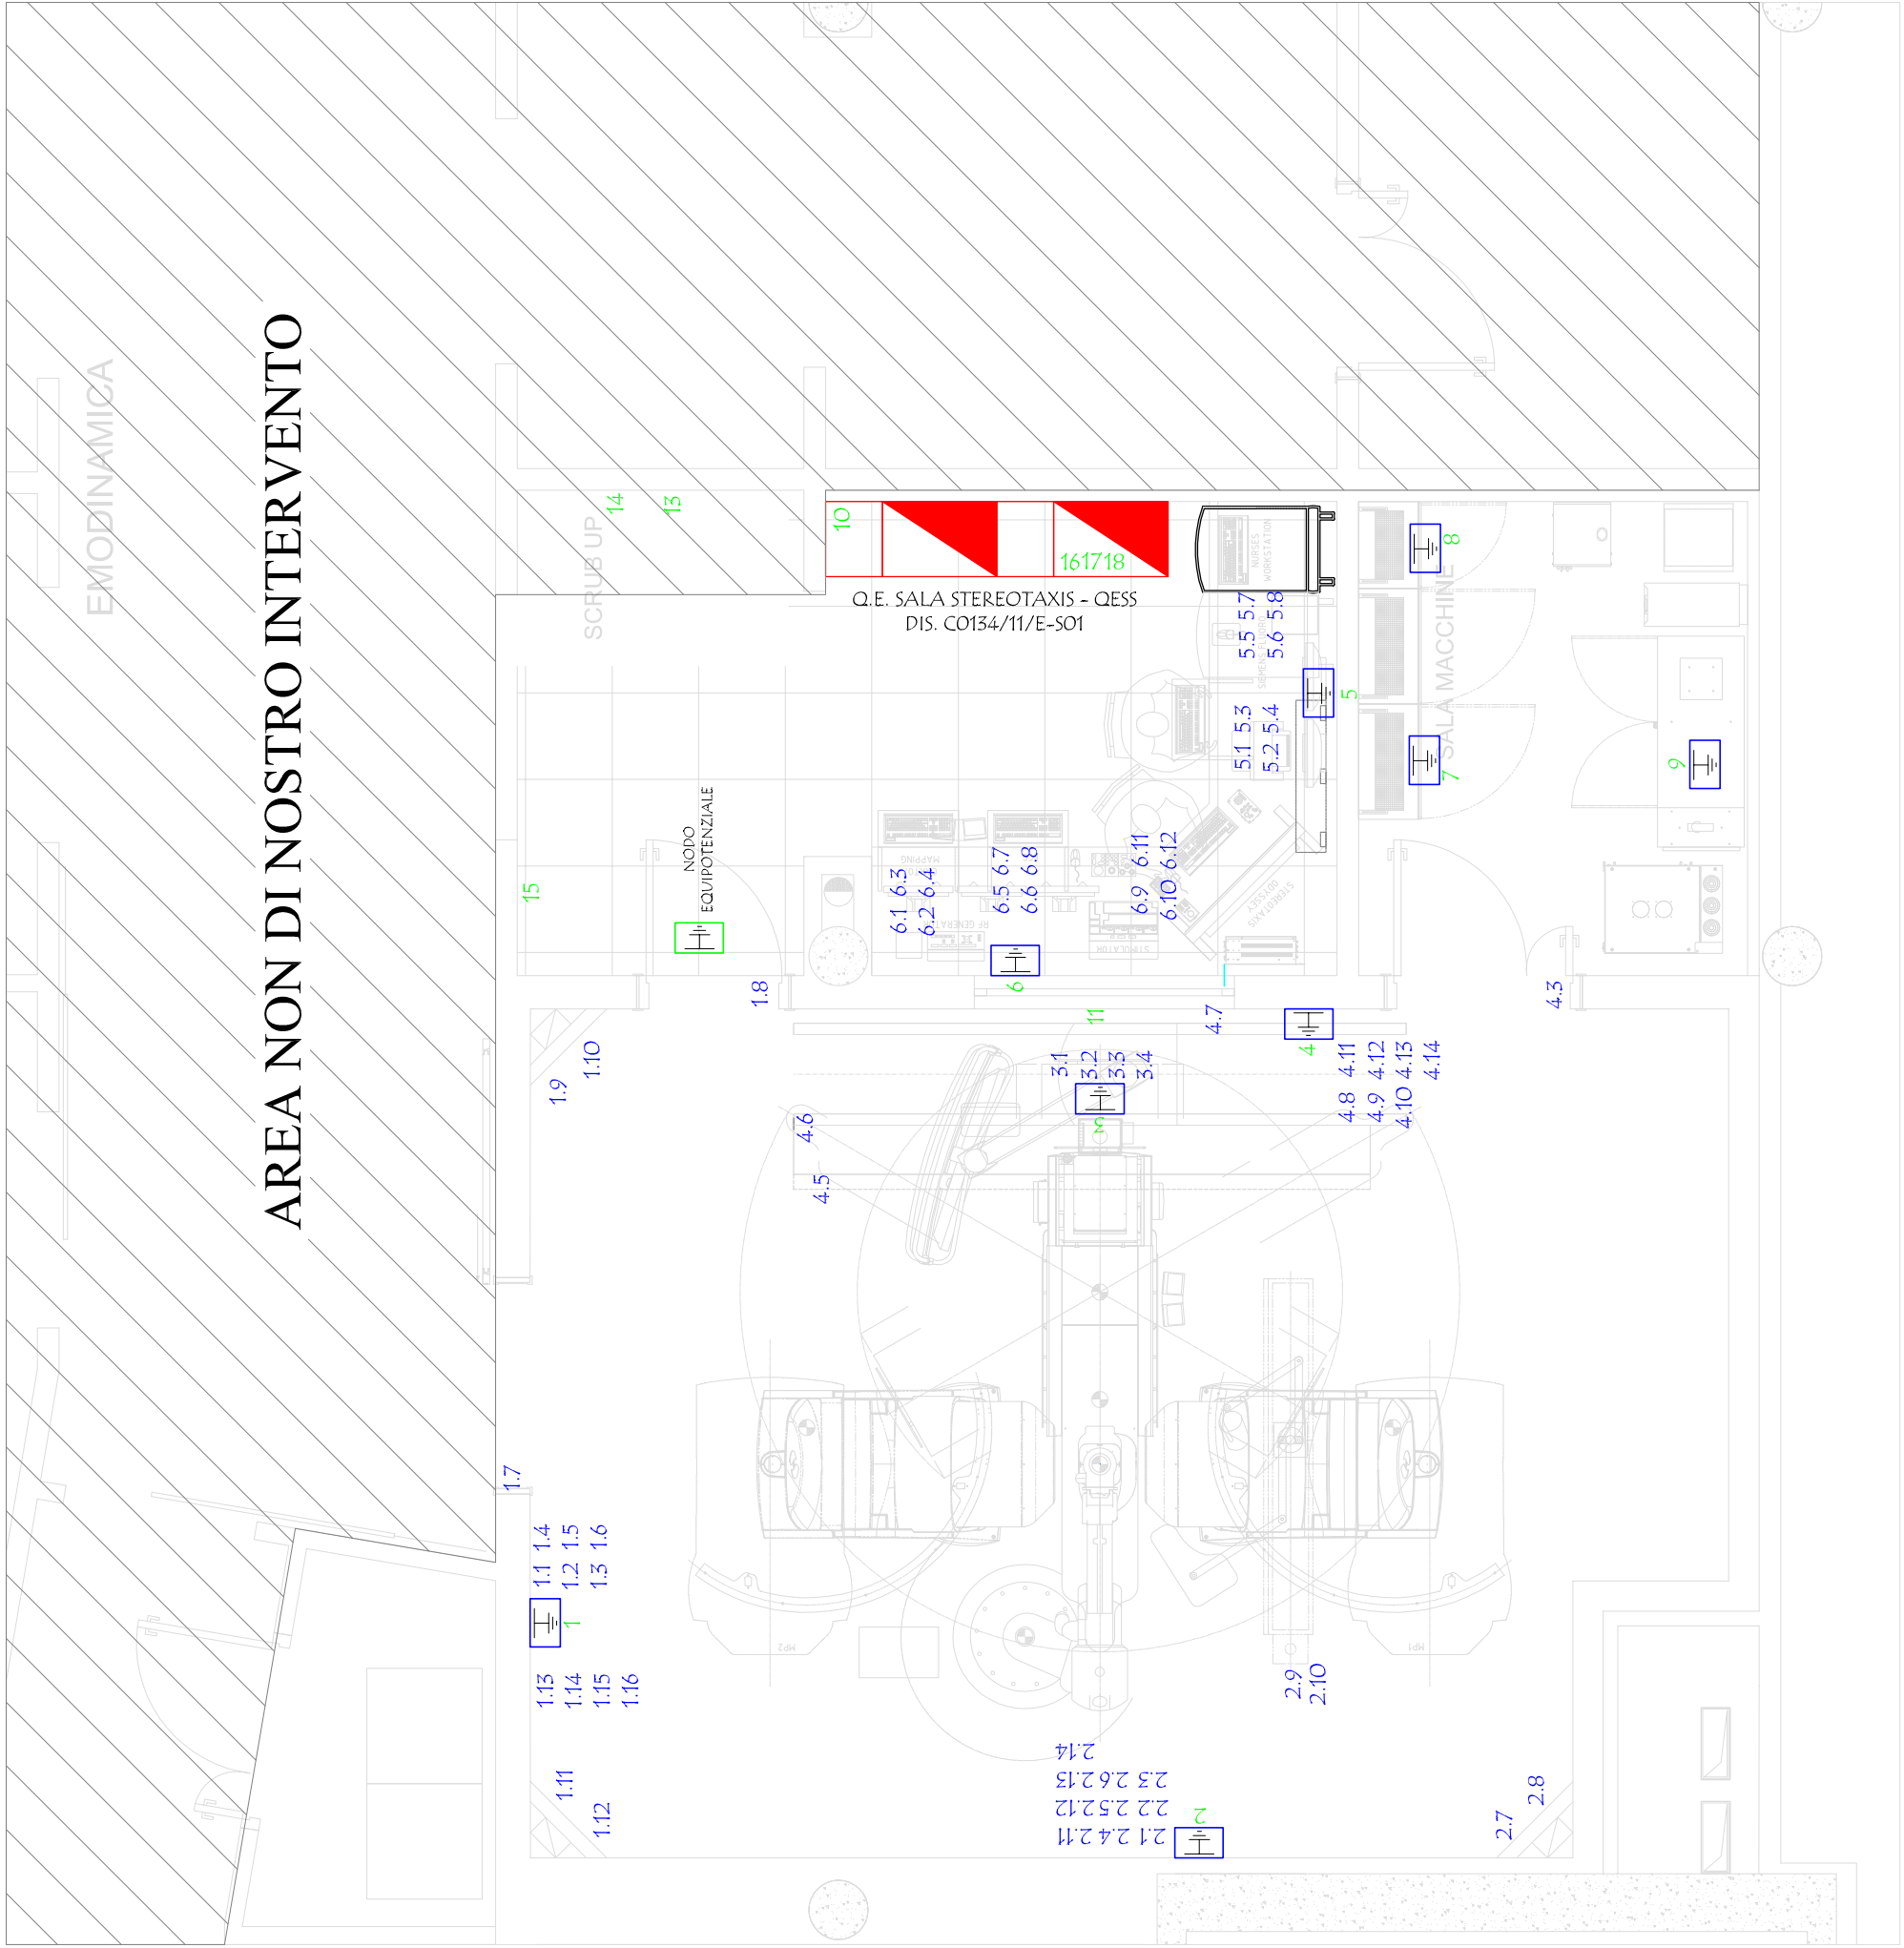

SIGLA	NODO EQUIPOTENZIALE	DESCRIZIONE	SEZIONE

REGIONE LOMBARDIA
AZIENDA OSPEDALIERA
OSPEDALI RIUNITI DI BERGAMO

Procedura negoziata, senza previa pubblicazione di Bando, per la fornitura
In leasing operativo, chiavi in mano, di un Impianto Angiografico Monoplanare
Anagnetico per l'unità strutturale semplice di Electrofisiologia e
Elettrostimolazione cardiaca presso il Nuovo
Ospedale di Bergamo, per la durata di 8 anni.

ASSOCIAZIONE TEMPORANEA DI IMPRESA:

SIEMENS
Siemens S.p.A.
Via Piero e Alberto Prati, 10
MILANO

CREDIT AGRICOLE LEASING
Credit Agricole Leasing Italia S.r.l.
Via Imperia, 37
MILANO

RUGGERI COSTRUZIONI CIVILI E OSPEDALIERE S.r.l.
Via S. VIGILIO, 27
BERGAMO

COORDINAMENTO DELLA PROGETTAZIONE			
Geom. Edo RUGGERI			
PROGETTAZIONE IMPIANTI ELETTRICI			
Per Ing. Antonio Celi			
DATA: 20/06/2011			
REVISIONI			
1	DATA: 20/06/11	REVISIONE: 1	REVISIONE: 1
