



SCHEMATICO RIVELAZIONE FUMI

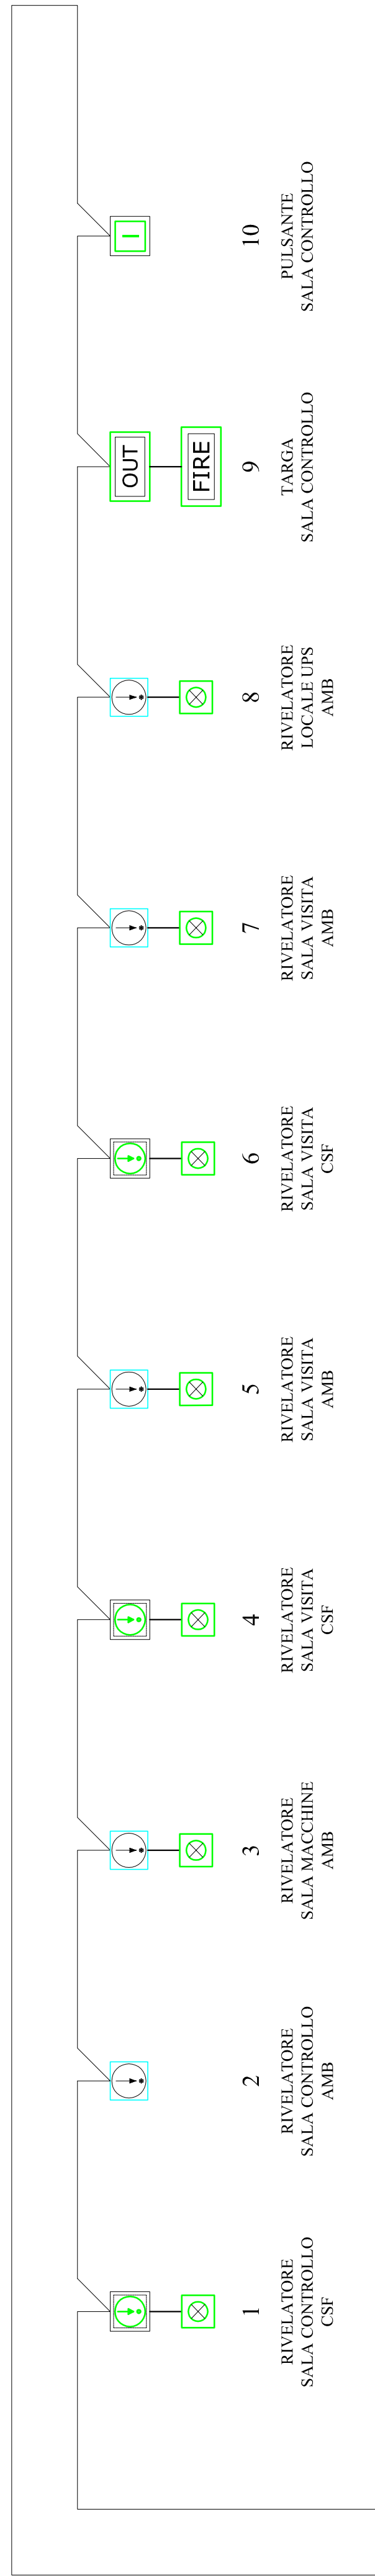


LOOP
NEL CORRIDOIO
COME INDICATO
IN PLANIMETRIA
710 ESE 0 IE 9 01

SCHEMATICO ILLUMINAZIONE DI EMERGENZA

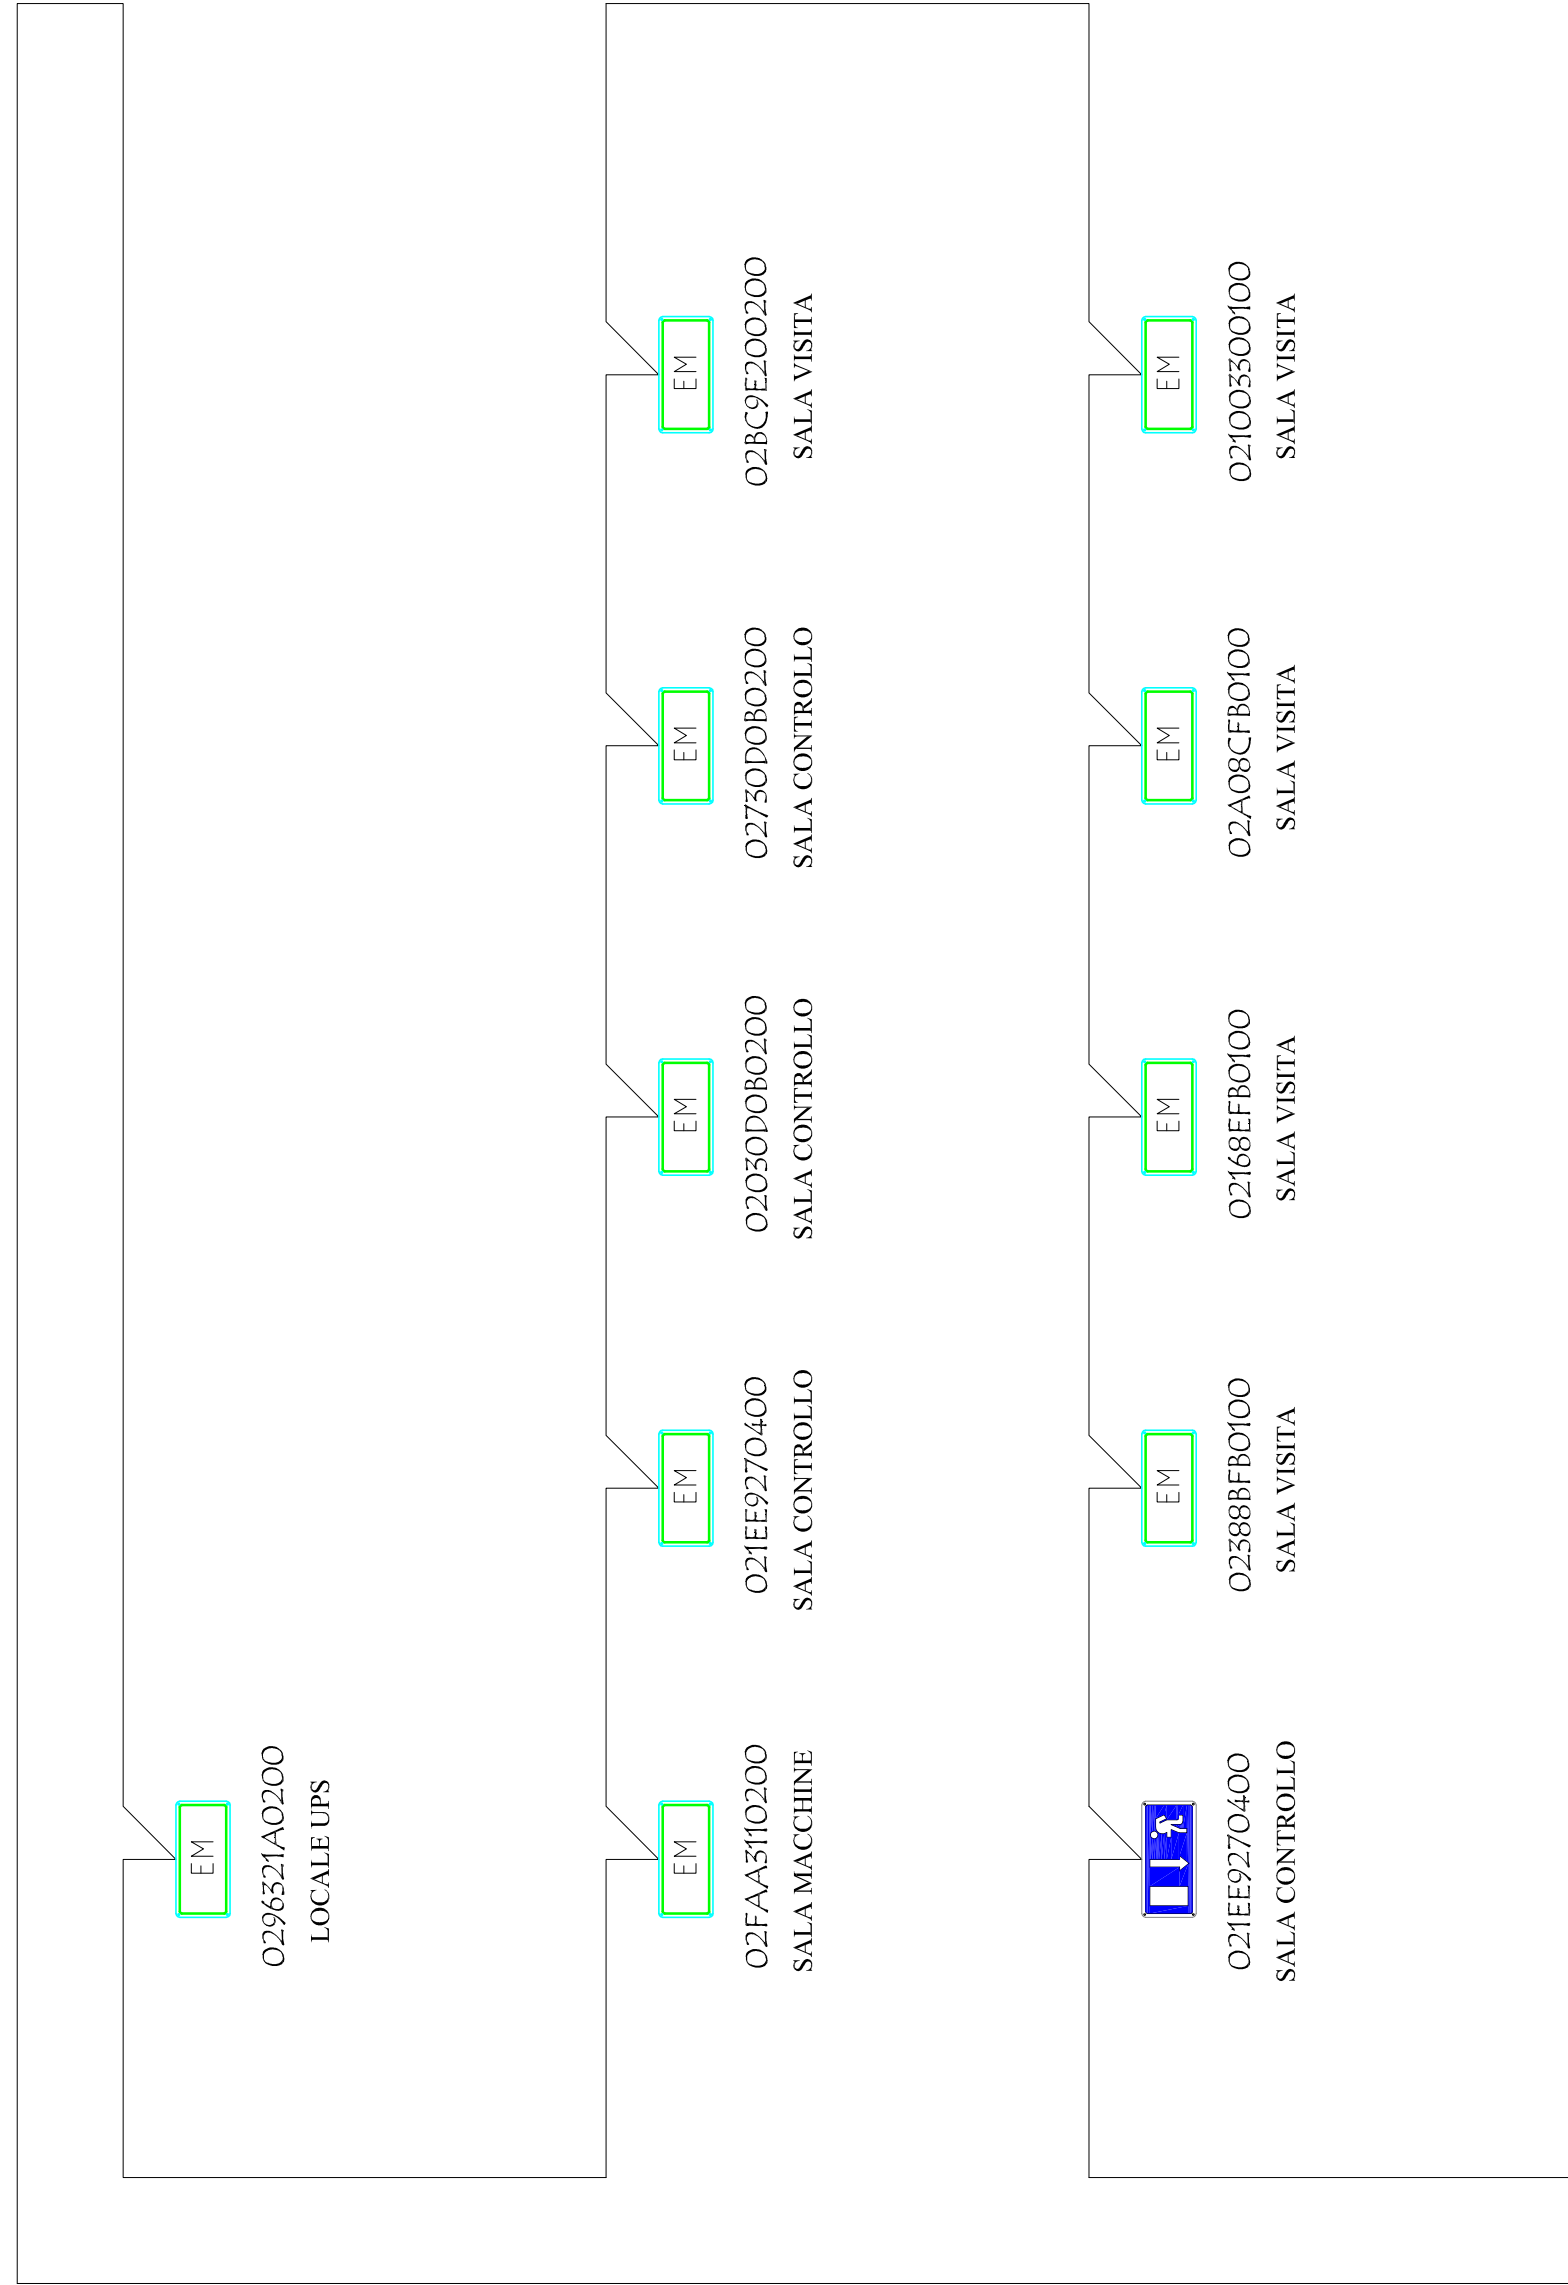

LOOP
NEL CORRIDOIO
COME INDICATO
IN PLANIMETRIA
710 ESE 0 IE 9 01

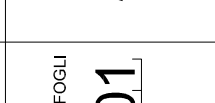 OSPEDALI RIUNITI DI BERGAMO AZIENDA OSPEDALIERA Regione Lombardia Azienda Ospedaliera		REGIONE LOMBARDIA AZIENDA OSPEDALIERA OSPEDALI RIUNITI DI BERGAMO	
Procedura negoziata, senza previa pubblicazione di Bando, per la fornitura in leasing operativo, chiavi in mano, di un Impianto Angiografico Monoplanare Magnetico per l'unità strutturale semplice di Elettrofisiologia e Elettrostimolazione cardiaca presso il Nuovo Ospedale di Bergamo, per la durata di 8 anni.	
ASSOCIAZIONE TEMPORANEA DI IMPRESA:		SIEMENS Siemens S.p.A. Via Piero e Alberto Pirelli, 10 MILANO	
CRÉDIT AGRICOLE LEASING		Crédit Agricole Leasing Italia S.r.l. Via Imperia, 37 MILANO	
		RUGGERI COSTRUZIONI CIVILI E OSPEDALIERE S.r.l. VIA S. VIGILIO, 27 BERGAMO	
COORDINAMENTO DELLA PROGETTAZIONE: Geom. Ezio RUGGERI		SCHEMATICI IMPIANTI ELETTRICI E SPECIALI	
PROGETTAZIONE IMPIANTI ELETTRICI Per Ind. Antonio Ceri		<table border="1"> <tr> <th>DATA:</th> <th colspan="4">RIFERIMENTO ELABORATO:</th> <th>SCALA:</th> <th>FORMATO:</th> </tr> <tr> <td>20/06/2011</td> <td>CODICE</td> <td>FASE</td> <td>REV.</td> <td>ARG.</td> <td>TIPO</td> <td>ELAB.</td> </tr> <tr> <td></td> <td colspan="2">710</td> <td colspan="2">ESE</td> <td>IE</td> <td>9.03</td> </tr> <tr> <td></td> <td colspan="2">Foglio</td> <td colspan="2">01</td> <td colspan="2">01</td> </tr> <tr> <td colspan="7">REVISIONI</td> </tr> <tr> <td>n°</td> <td>DATA</td> <td colspan="4">DESCRIZIONE</td> <td>Verificato</td> <td>Approvato</td> </tr> <tr> <td>0</td> <td>21/08/12</td> <td colspan="4">AS BUILT</td> <td>W.L.</td> <td>E.S.</td> </tr> <tr> <td></td> <td></td> <td colspan="4"></td> <td></td> <td>E.S.</td> </tr> <tr> <td></td> <td></td> <td colspan="4"></td> <td></td> <td></td> </tr> <tr> <td></td> <td></td> <td colspan="4"></td> <td></td> <td></td> </tr> <tr> <td></td> <td></td> <td colspan="4"></td> <td></td> <td></td> </tr>