



CRS.elettrica
Impianti Elettrici e Speciali

C.R.S. elettrica s.r.l.
Impianti Elettrici e Speciali
24020 GORLE (BG) - Via Maestri del Lavoro, 33
E-MAIL: elettrica@crsimpianti.it - www.crsimpianti.it
C.F. e P.I. 03469570166

COMMITTENTE:

Spett. le Ruggeri Costruzioni Civili Industriali e Ospedaliere
Via San Vigilio, 27 - Bergamo

LAVORO:

Impianti Elettrici Sala "Stereotaxis"
Nuovo Ospedale di Bergamo - Via Martin Luther King - Bergamo

OGGETTO:

Q.E. SALA STEREOTAXIS - QESS

NOTE

DISEGNO N°	COMMESSA	FILE	FOGLIO
C0134/11/E-S01	C0134/11/E	C0134-11-E-S01.dwg	1 di 44

1	21/09/12	AS BUILT	M.L.	S.S.	
0	11/02/12	EMISSIONE PER APPROVAZIONE	M.L.	S.S.	
REV.	DATA	DESCRIZIONE REVISIONE	DISEGNATO	VERIFICATO	APP. CLIENTE
A termini di legge ci riserviamo la proprietà di questo disegno facendo divieto di riproduzione o renderlo comunque noto a terzi o a ditte concorrenti, senza nostra preventiva autorizzazione scritta					



REGIONE LOMBARDIA
AZIENDA OSPEDALIERA
OSPEDALI RIUNITI DI BERGAMO

Procedura negoziata, senza previa pubblicazione di Bando, per la fornitura in leasing operativo, chiavi in mano, di un Impianto Angiografico Monoplanare Amagnetico per l'unità strutturale semplice di Elettrofisiologia e Elettrostimolazione cardiaca presso il Nuovo Ospedale di Bergamo, per la durata di 8 anni.

ASSOCIAZIONE TEMPORANEA DI IMPRESA:



Siemens S.p.A.
Via Piero e Alberto Pirelli, 10
MILANO



Crédit Agricole Leasing Italia S.r.l.
Via Imperia, 37
MILANO



RUGGERI COSTRUZIONI CIVILI E OSPEDALIERE S.r.l.
VIA S. VIGILIO, 27
BERGAMO

COORDINAMENTO DELLA PROGETTAZIONE:

Geom. Ezio RUGGERI

SCHEMA ELETTRICO Q.E. SALA STEREOTAXIS

DATA	RIFERIMENTO ELABORATO:				SCALA	FORMATO:
	CODICE	FASE	REV.	ARG. TIPO	ELAB.	DI FOGLI:
11.02/2012	710	ESE	0	IE	9.03	01
						44
						A4
REVISIONI						
n°	DATA	DESCRIZIONE				Redatto
0	11.02.12	EMISSIONE PER APPROVAZIONE				M.L.
						S.S.
						E.B.

Per. Ind. Antonino Ceri



LISTA FOGLI \ INDEX																								
1	2	3	4	5	6	7	8	9	10															
A	Foglio	Descrizione	Revisione							Foglio	Descrizione	Revisione												
				0	1	2	3	4	5	6	7	8	9		0	1	2	3	4	5	6	7	8	9
	1	Primo Foglio																						
	2	Legenda Fogli																						
	3	Dati Tecnici / Informazioni Generali																						
	4	Arrivo Linea Preferenziale																						
	5	Distribuzione Potenza Energia Preferenziale																						
	6	Pagina Disponibile																						
	7	Alimentazione Trasformatore Stereotaxis																						
	8	Pagina Disponibile																						
B	9	Arrivo Linea Sicurezza Siemens																						
	10	Distribuzione Potenza Sicurezza Siemens																						
	11	Distribuzione Potenza Sicurezza Siemens																						
	12	Pagina Disponibile																						
	13	Arrivo Linea Illuminazione																						
	14	Distribuzione Illuminazione																						
	15	Pagina Disponibile																						
	16	Arrivo Linea Distribuzione Illuminazione Sicurezza																						
	17	Pagina Disponibile																						
	18	Arrivo Linea Forza Motrice G.E.																						
D	19	Distribuzione Forza Motrice G.E.																						
	20	Pagina Disponibile																						
	21	Arrivo Linea Forza Motrice C.A.																						
	22	Distribuzione Forza Motrice C.A.																						
	23	Pagina Disponibile																						
	24	Arrivo Linea Forza Motrice C.A.																						
	25	Trasformatore D'isolamento																						
	26	Distribuzione Forza Motrice C.A.																						
E																								
Note :																								

C.R.S. elettrica

Impianti Elettrici e Speciali

C.R.S. elettrica s.r.l.
24020 GORLE (BG) - Via Maestri del Lavoro, 33
Tel. 035/41.23.033 - Telefax 035/41.23.036
E-MAIL: elettrica@crsimplant.it - www.crsimplant.it

1

21/09/12

AS BUILT

EMISSIONE PER APPROVAZIONE

DATA

0

11/02/12

REVISIONE

DESCRIZIONE REVISIONE

DESIGNATO

VERIFICATO

APP. CLIENTE

Spett. le Ruggeri Costruzioni s.r.l. - Via San Vigilio, 27 - 24100 - Bergamo

Nuovo Ospedale di Bergamo - Impianti Elettrici Sala Stereotaxis

Q.E. Sala Stereotaxis - QESS

Legenda Fogli

DISEGNO N°

C0134/11/E-S01

FOGLI

PRECEDENTE

NUMERO

1

2

3

TOTALI

SEGUE

3

44


CRS-elettrica
 Impianti Elettrici e Speciali
 C.R.S. elettrica s.r.l.
 24020 GORLE (BG) - Via Maestri del Lavoro, 33
 Tel. 035/41.23.033 - Telefax 035/41.23.036
 E-MAIL: elettrica@crsimpianti.it - www.crsimpianti.it

Spett. le Ruggeri Costruzioni s.r.l. - Via San Vigilio, 27 - 24100 - Bergamo
 Nuovo Ospedale di Bergamo - Impianti Elettrici Sala Stereotaxis
 Q.E. Sala Stereotaxis - QESS
 Legenda Fogli

DISEGNO N°
C0134/11/E-S01

PRECEDE	NUMERO	SEGUE	TOTALI
1	2	3	44

[illegible]

[illegible]

[illegible]


--	--	


Impianti Elettrici e Speciali
C.R.S. elettrica s.r.l.
24020 GORLE (BG) - Via Maestri del Lavoro, 33
Tel. 035/41.23.033 - Telefax 035/41.23.036
E-MAIL: elettrica@crsimpianti.it - www.crsimpianti.it

Spett. le Ruggeri Costruzioni s.r.l. - Via San Vigilio, 27 - 24100 - Bergamo
Nuovo Ospedale di Bergamo - Impianti Elettrici Sala Stereotaxis
Q.E. Sala Stereotaxis - QESS
Arrivo Linea Illuminazione

12	13	14	44
----	----	----	----

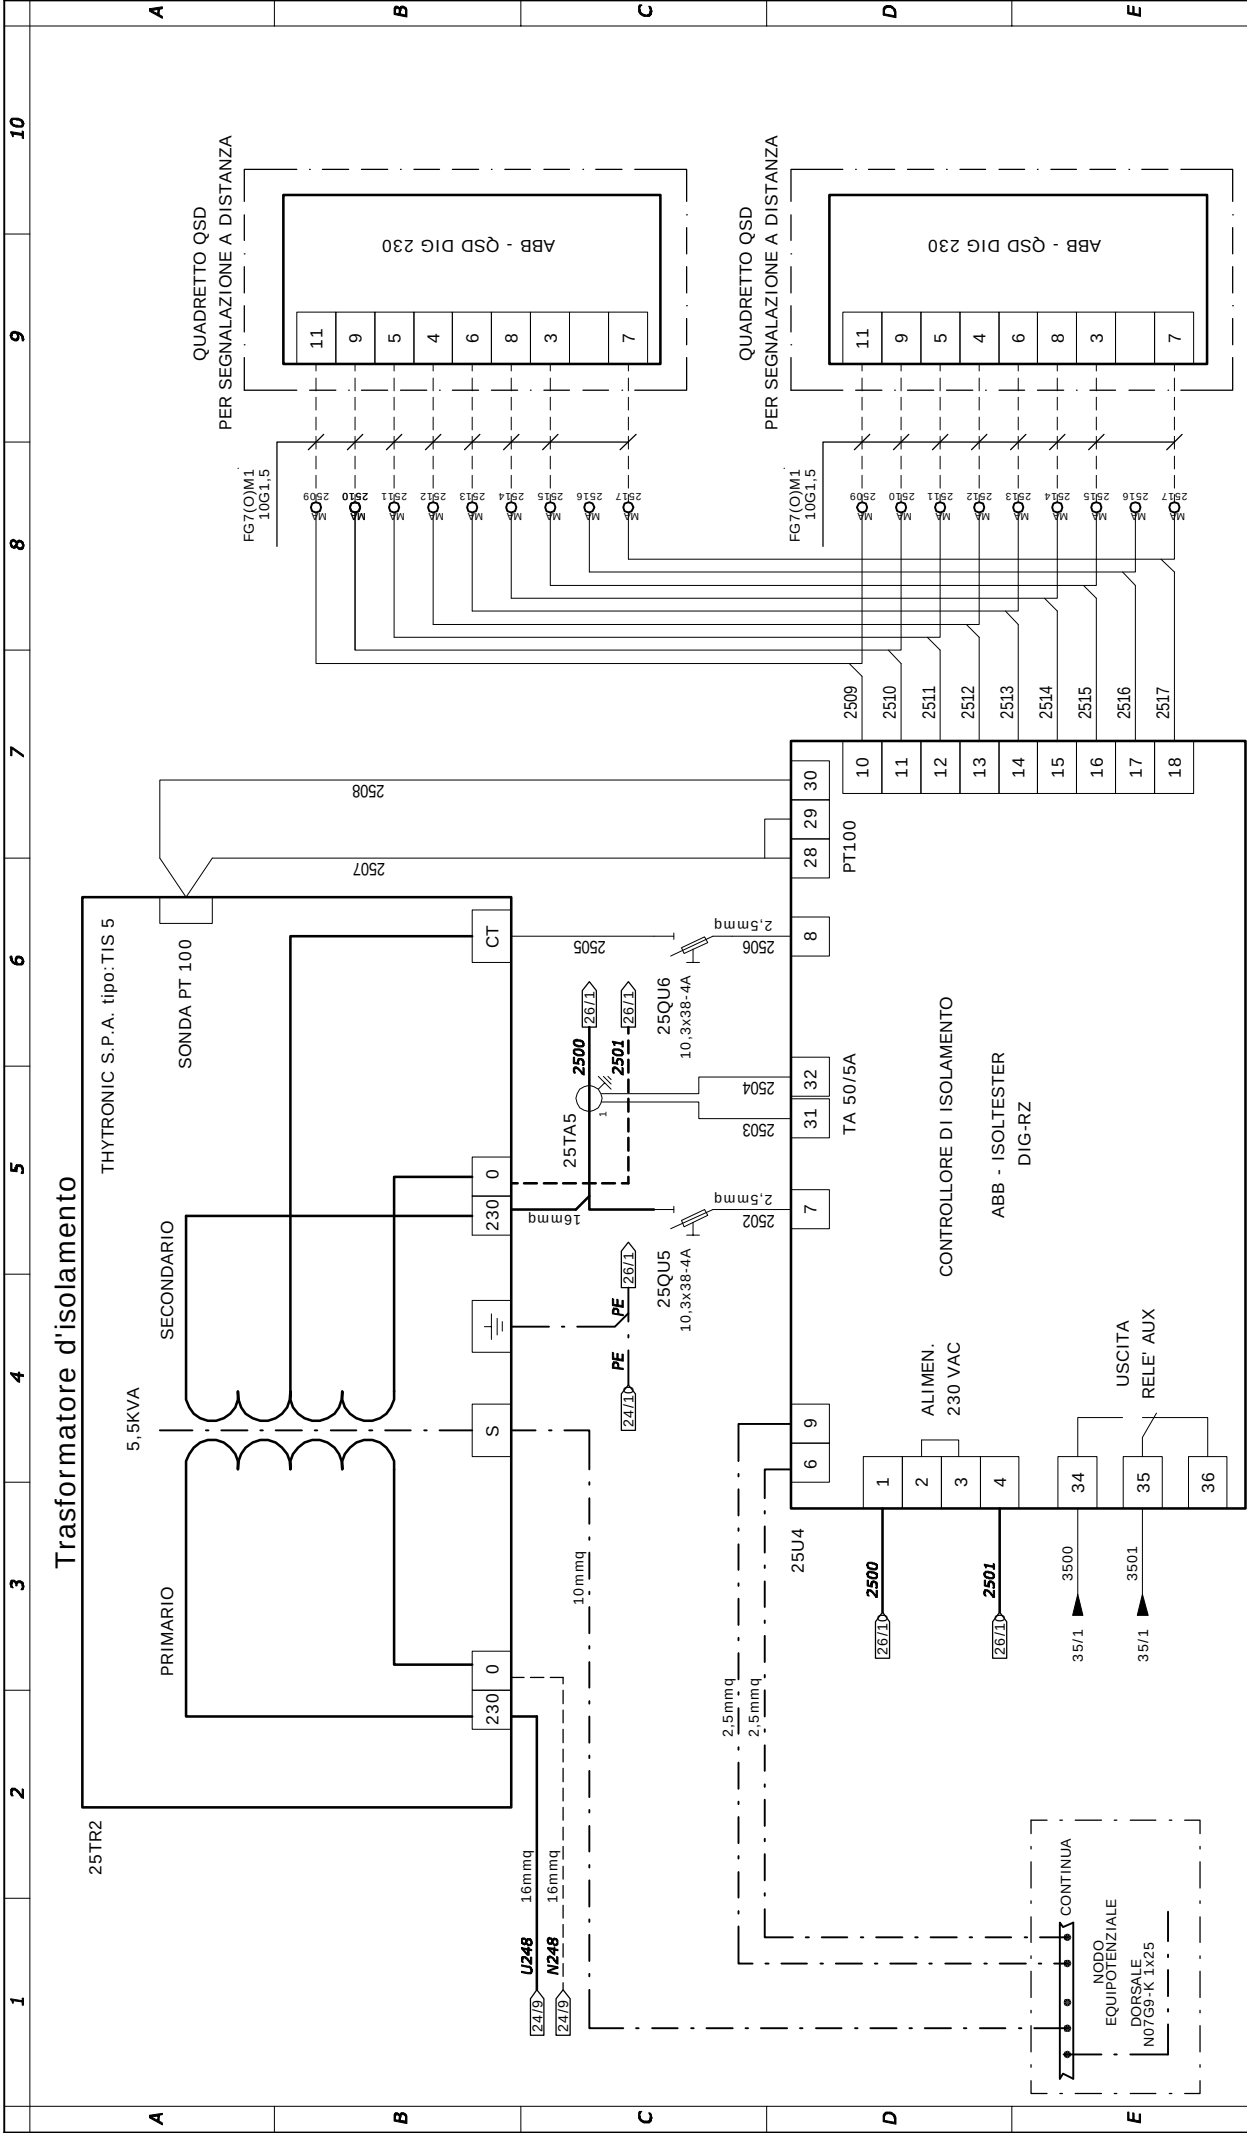


1	2	3	4	5	6	7	8	9	10
A	CONTINUITA' ASSOLUTA SEZIONE C - FORZA MOTRICE (ITW) - 230V ~ 50Hz								
	PE								
B									
C									
D									
E									

DISEGNO N°		C0134/11/E-S01	
Spett. le Ruggeri Costruzioni s.r.l. - Via San Vigilio, 27 - 24100 - Bergamo		Nuovo Ospedale di Bergamo - Impianti Elettrici Sala Stereotaxis	
Q.E. Sala Stereotaxis - QESS		FOGLI	
Distribuzione Forza Motrice C.A.		PRECEDE	TOTALI
		NUMERO	SEGUE
		25	26
		27	44

CRS-elettrica
Impianti Elettrici e Speciali

C.R.S. elettrica s.r.l.
24020 GORLE (BG) - Via Maestri del Lavoro, 33
Tel. 035/41.23.033 - Telefax 035/41.23.036
E-MAIL: elettrica@crsimplant.it - www.crsimplant.it

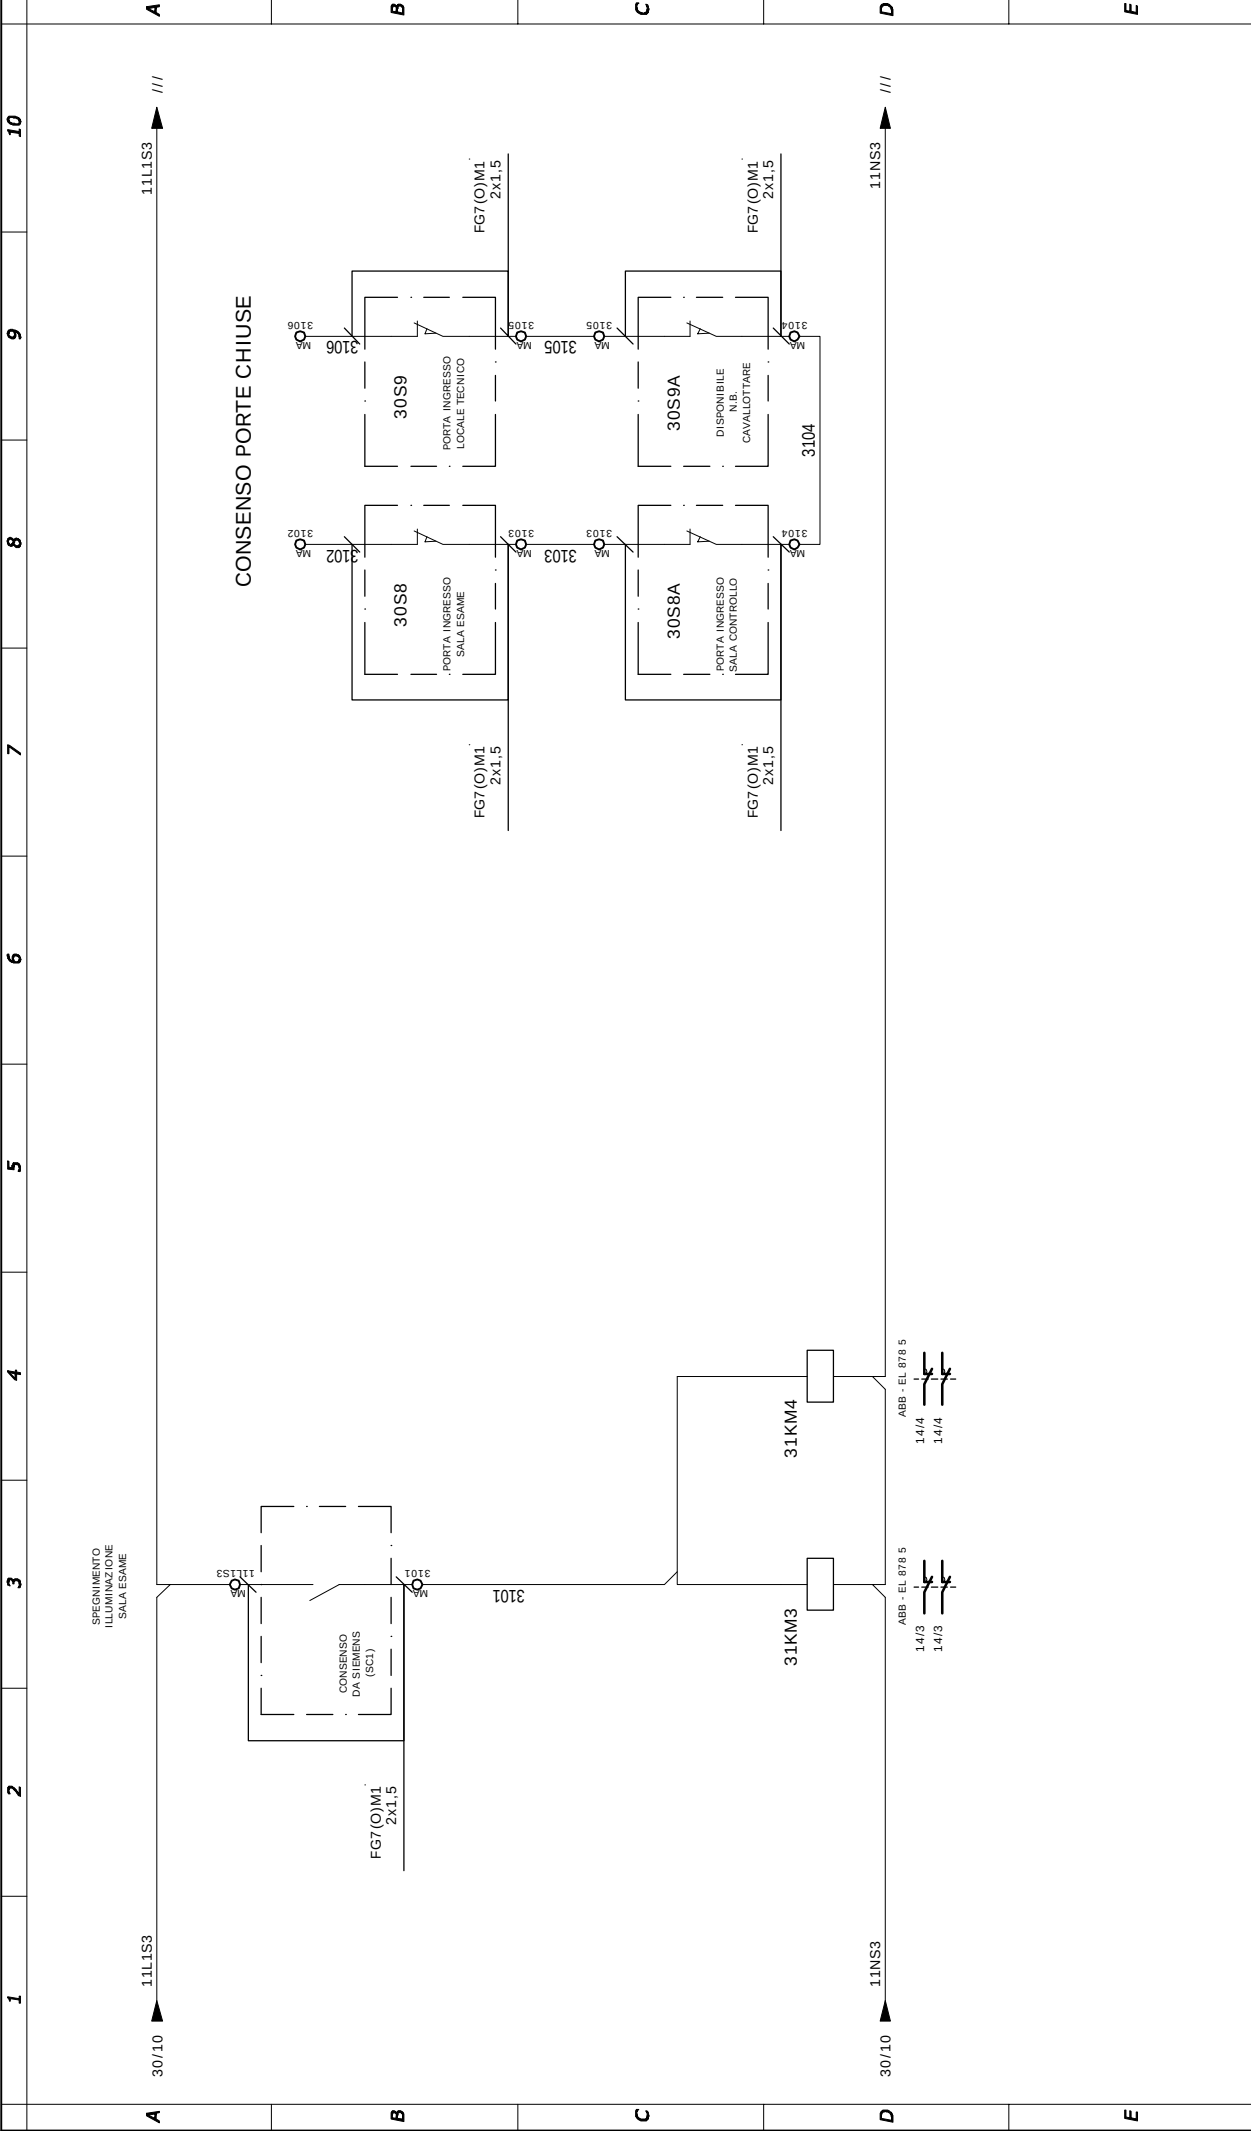


Spett. le Ruggeri Costruzioni s.r.l. - Via San Vigilio, 27 - 24100 - Bergamo										DISEGNO N°	
Nuovo Ospedale di Bergamo - Impianti Elettrici Sala Stereotaxis										C0134/11/E-S01	
Q.E. Sala Stereotaxis - QESS										FOGLI	
Comando Accensione Sistema										PRECEDE	TOTALI
										NUMERO	SEGUE
										30	31
										32	44

**CRS**.elettrica

Impianti Elettrici e Speciali

C.R.S. elettrica s.r.l.
24020 GORLE (BG) - Via Maestri del Lavoro, 33
Tel. 035/41.23.033 - Telefax 035/41.23.036
E-MAIL: eletrica@crsimpianti.it - www.crsimpianti.it

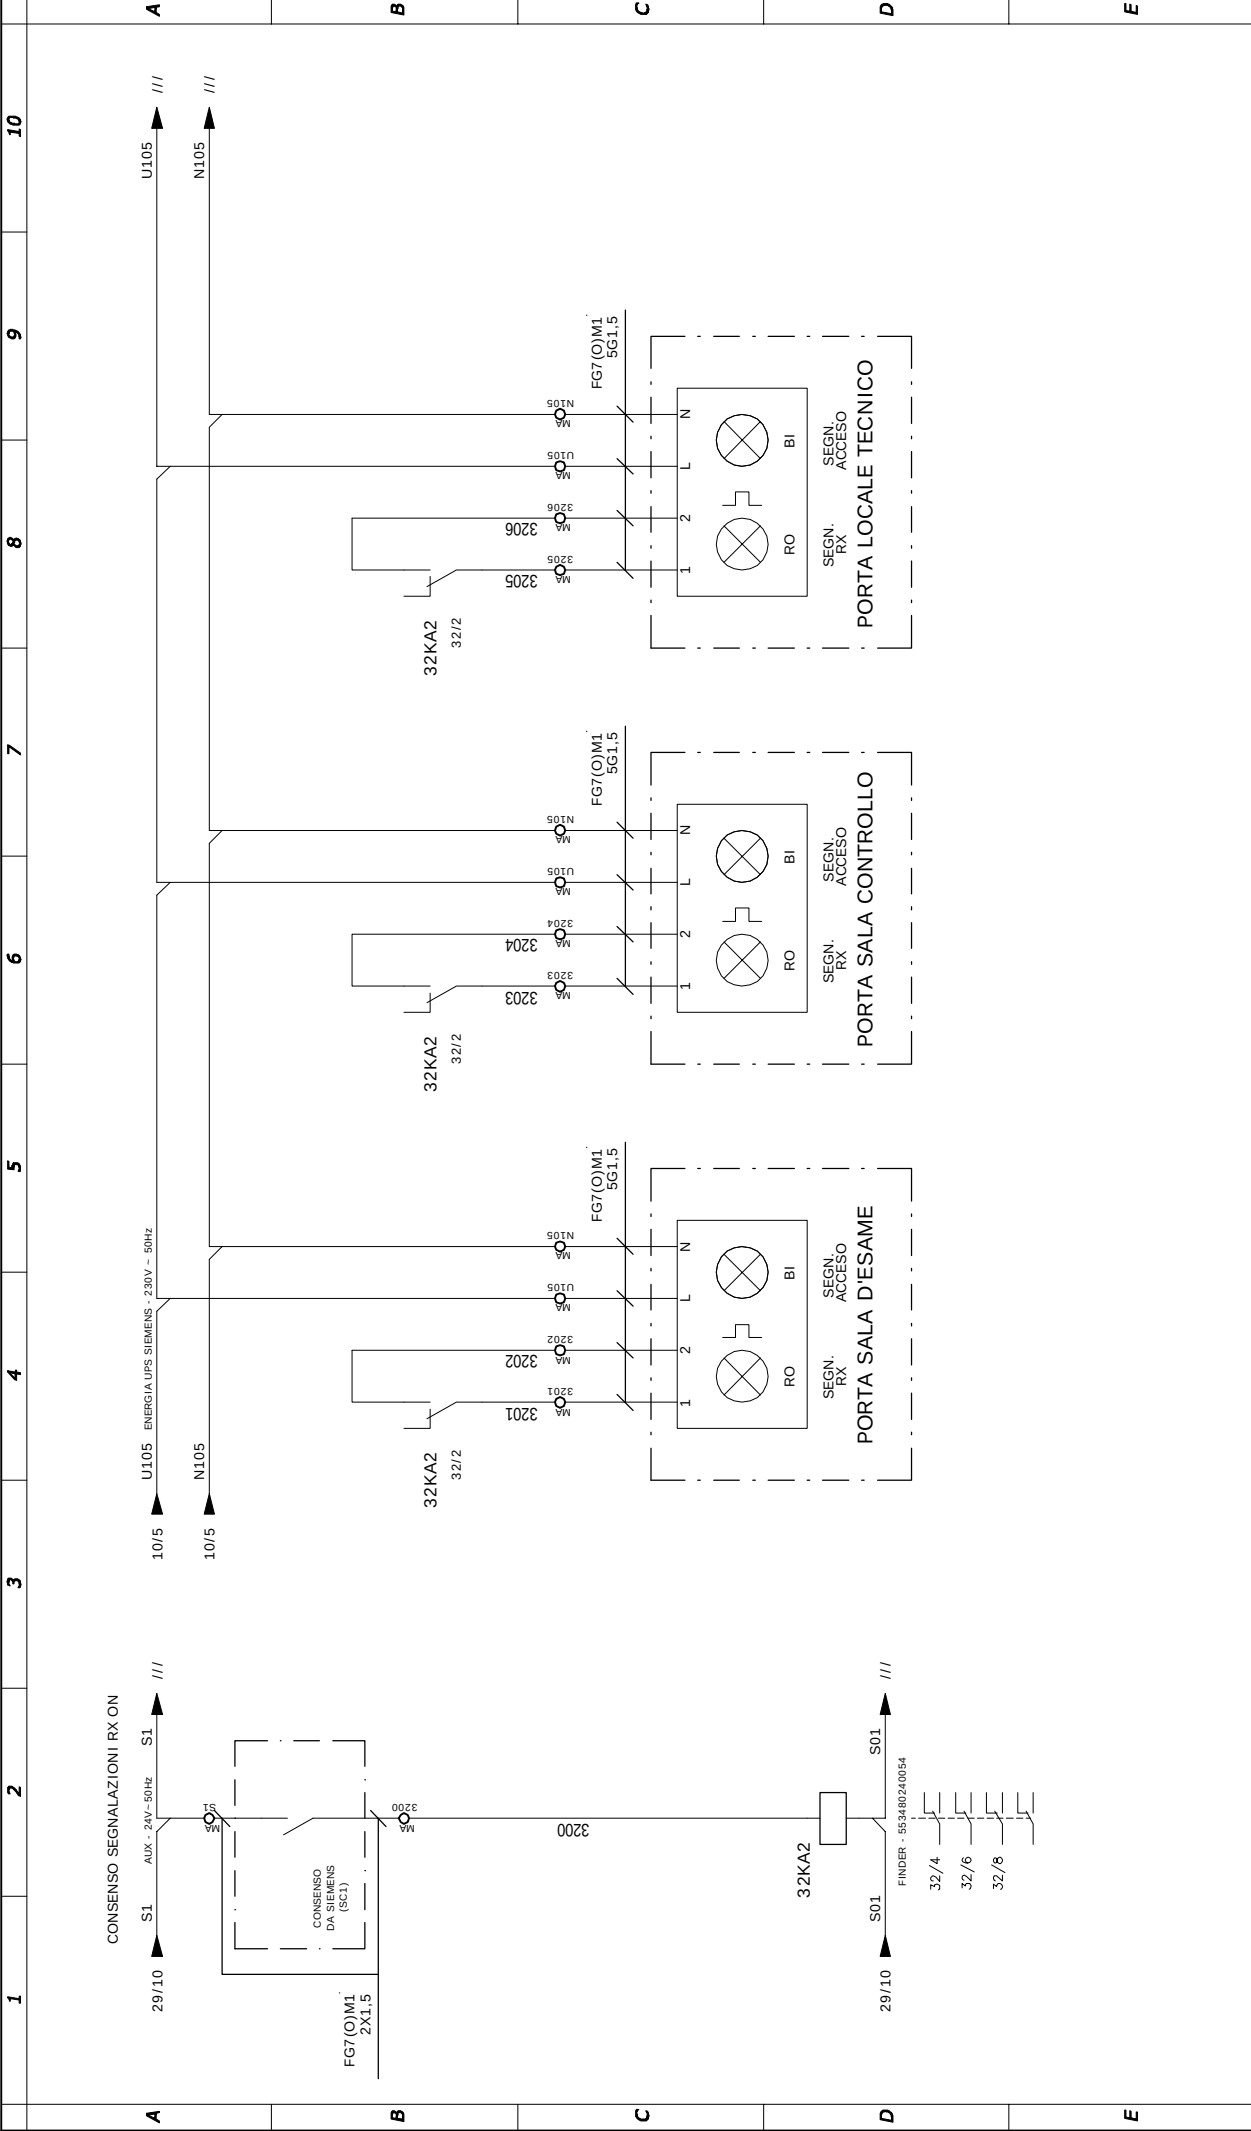


DISEGNO N°										C0134/11/E-S01									
Spett. le Ruggeri Costruzioni s.r.l. - Via San Vigilio, 27 - 24100 - Bergamo										Nuovo Ospedale di Bergamo - Impianti Elettrici Sala Stereotaxis									
Q.E. Sala Stereotaxis - QESS										Comando Segnalazione RX									
PRECEDE										FOGLI									
31										32									
33										33									
44										44									

**CRS-elettrica**

Impianti Elettrici e Speciali

C.R.S. elettrica s.r.l.
24020 GORLE (BG) - Via Maestri del Lavoro, 33
Tel. 035/41.23.033 - Telefax 035/41.23.036
E-MAIL: elettrica@crsimpianti.it - www.crsimpianti.it

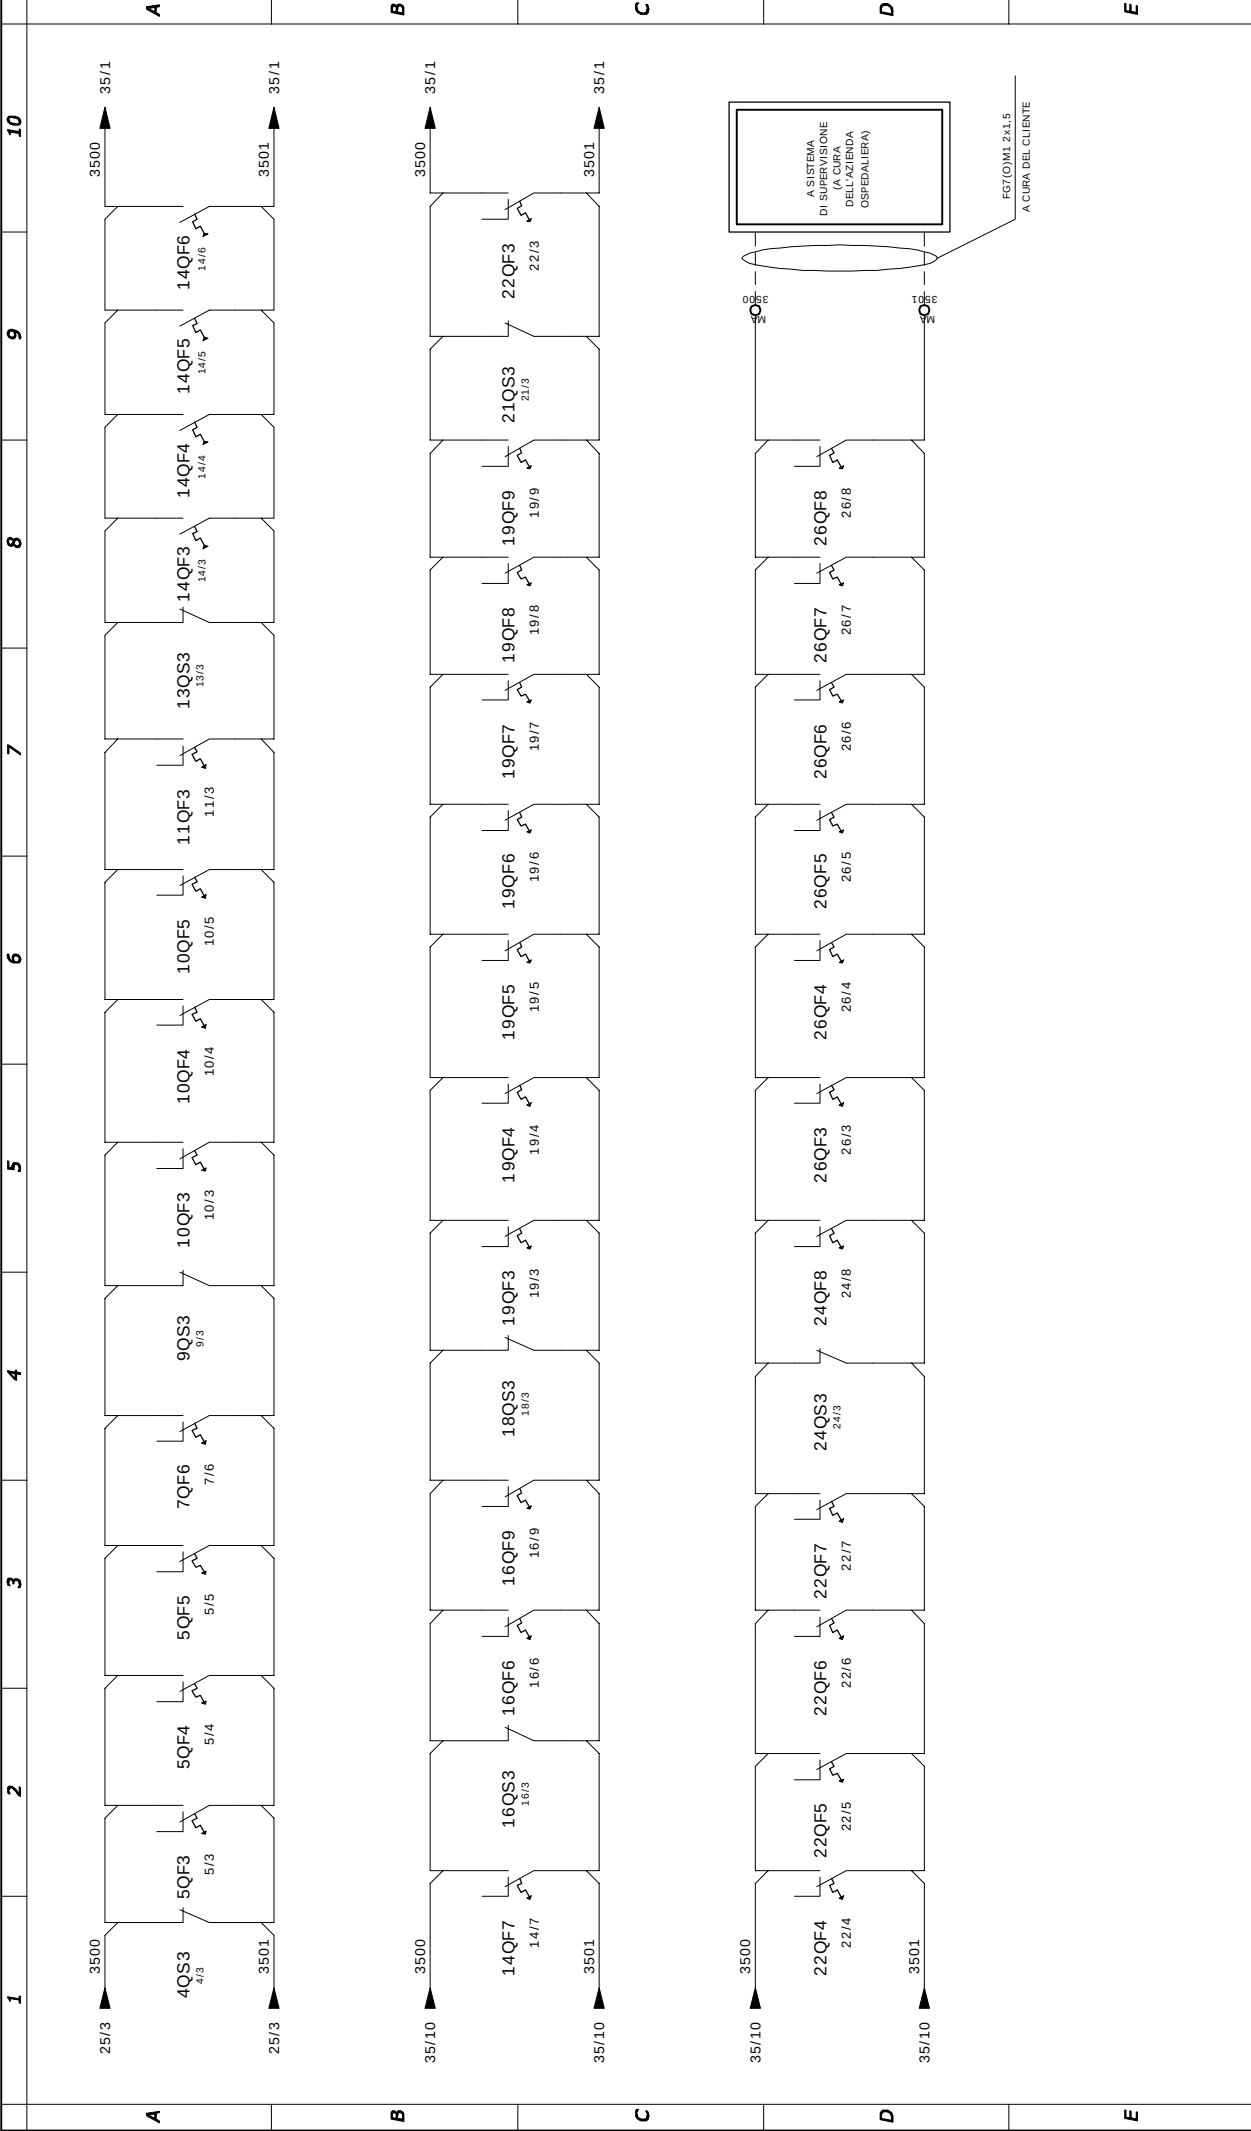

		Impianti Elettrici e Speciali		C.R.S. elettrica s.r.l. 24020 GORLE (BG) - Via Maestri del Lavoro, 33 Tel. 035/41.23.033 - Telefax 035/41.23.036 E-MAIL: elettrica@crsimplant.it - www.crsimplant.it		DISEGNO N°		C0134/11/E-S01	
1		21/09/12	AS BUILT	M.L.	S.S.	FOGLI		PRECEDENTE	
0		11/02/12	EMISSIONE PER APPROVAZIONE	M.L.	S.S.	NUMERO		34	
REV.		DATA	DESCRIZIONE REVISIONE	DISEGNATO	VERIFICATO	SEGUE		35	
						STATI e SCATFATI INTERRUITORI		36	
						TOTALI		44	

10

9

8

7

6

5

4

3

2

1

A

B

C

D

E

CONTRATELAIO

410

520

110

802

394

2392

794

402

2005

2105

100

Spett. le Ruggeri Costruzioni s.r.l. - Via San Vigilio, 27 - 24100 - Bergamo

Nuovo Ospedale di Bergamo - Impianti Elettrici Sala Stereotaxis

Q.E. Sala Stereotaxis - QESS

Vista Struttura

DISEGNO N°

C0134/11/E-S01

PRECEDE	NUMERO	SEGUE	TOTALI
36	37	38	44

FOGLI	FOGLI
36	37

REV.	DATA	DESCRIZIONE	VERIFICATO	APP. CLIENTE
1	21/09/12	AS BUILT	M.L.	S.S.
0	11/02/12	EMISSIONE PER APPROVAZIONE	M.L.	S.S.

C.R.S. elettrica

Impianti Elettrici e Speciali

C.R.S. elettrica s.r.l.
24020 CORLE (BG) - Via Maestri del Lavoro, 33
Tel. 035/41.23.033 - Telefax 035/41.23.036
E-MAIL: elettrica@crsimplant.it - www.crsimplant.it

	1	2	3	4	5	6	7	8	9	10
A										
B										
C										
D										
E										

									
Impianti Elettrici e Speciali									
C.R.S. elettrica s.r.l. 24020 GORLE (BG) - Via Maestri del Lavoro, 33 Tel. 035/41.23.033 - Telefax 035/41.23.036 E-MAIL electricae@csimpianti.it - www.csimpianti.it									
REV.	DATA	EMISSIONE PER APPROVAZIONE	AS BUILT	M.L.	S.S.				
0	11/02/12								
DESCRIZIONE REVISIONE									
		DESEGNO VERIFICATO		APP. CLIENTE					
DISEGNO N°									
C0134/11/E-S01									
FOGLI									
PRECEDE		NUMERO		SEQUE		TOTALI			
37		38		39		44			
Spett. le Ruggeri Costruzioni s.r.l. - Via San Vigilio, 27 - 24100 - Bergamo									
Nuovo Ospedale di Bergamo - Impianti Elettrici Sala Stereotaxis									
Q.E. Sala Stereotaxis - QESS									
Vista Struttura									

1		2		3		4		5		6		7		8		9		10		
Nome/Item		Tipo/Type		Descrizione/Description		Costruttore/Marke		Fg/Sh		Qty/Qty										
A	0	EB4100 EC2040K EF4040 EF8040		IS2-COPPIA TRAVERSE BASE P=400 IS2-PORTA CIECA 2000X400 (HXL) IS2-FLANGE CAVI SCORREVOLI 400X400(LXP) IS2-AM2-FLANGE CAVI SCORREVOLI 800X400(LXP)	Abb	38	1													
	0	EH0036		IS2-AM2-GUIDA DIN+SUPP.DI FISS.(36DIN)L=800	Abb	38	12													
	0	EK1082K EH2000		IS2-PANNELLO CIECO H=100mm L=800mm IS2-N.2 MONTANTI APP. MODULARI H=2000	Abb	38	2													
	0	EK2036K		IS2-PANNELLO 36 MOD. DIN 200X800mm (HXL)	Abb	38	12													
	0	EK2082K EK2083K EH2085 EH4082K EH4083K EH4085 EK4040K		IS2-PANNELLO CIECO H=200mm L=800mm IS2-PANNELLO CIECO RIENTRATO H=200mm L=800mm IS2-PIASTRA FONDO CIECA XAPPAR.200X800(HXL) IS2 - PANNELLO CIECO H=400mm L=800mm IS2 - PANNELLO CIECO RIENTRATO H=400mm L=800mm IS2-PIASTRA FONDO CIECA XAPPAR.400X800(HXL) IS2-BASE TESTATA 400X400 (LxP)	Abb Abb Abb Abb Abb Abb Abb	38	1 1 2 1 1 1 2													
B	0	EK8040K EL2041K EM2000 EP2041K		IS2-BASE TESTATA 800X400 (LxP) IS2-PANNELLO LATERALE CIECO 2000X400 (HXL) IS2-MONTANTI CON CERNIEREXSTR.STAND.H=2000 IS2-PANNELLO POSTERIORE 2000X400(HXL)	Abb Abb Abb Abb	38	2 2 4 2													
	0	EP2080K ET2080K EV0003 ZE4000 ZE8000		IS2-PANNELLO POSTERIORE 2000X800(HXL) IS2-PORTA VETRO 2000X800(HXL) IS2-KIT UNIONE ARMADI IS2-COPPIA FLANGE ZOCCOLO 100x400mm (HXL) IS2-COPPIA FLANGE ZOCCOLO 100x800mm (HXL)	Abb Abb Abb Abb Abb	38	2 2 3 3 2													
	4HL4 4HL4A 4HL4B	M093928 M093928 M093928		E219-B GEMMA LUMINOSA TRASPARENTE A LED E219-B GEMMA LUMINOSA TRASPARENTE A LED E219-B GEMMA LUMINOSA TRASPARENTE A LED	Abb Abb Abb	4 4 4	1 1 1													
	4QS3	KX 693 1 EO 087 0 KX 081 9 EO 168 8 EO 167 0 EO 277 7		OT 160 E4 SEZIONATORE 160A 4P ROTATIVO OHB 65J6 MANIGLIA NERA BLOCCO PORTA OESA ZS 31 ALBERO 6X430MM OA 2G11 CONTATTI AUSILIARI INA+INC OAZX 1 BASE CONTATTI AUSILIARI OT S160T4 CALOTTA TERMINALI PER SEZIONATORI	Abb Abb Abb Abb Abb Abb	4	1 1 1 1 1 2													
	4QU4 5QF3	M204733 S601146 B427968		E93N/32 SEZIONATORE 3P+N 32A S203M D32 INTERRUTTORE AUTOMATICO 10KA 3P DDA203 A 40A 30MA BLOCCO DIFFERENZIALE 3P S2-CS/H6R CONTATTO DI SEGNALEZIONE/AUX	Abb Abb Abb	4 5	1 1 1													
D	5QF4	S550307 B427954 A563819		S202M C16 INTERRUTTORE AUTOMATICO 10KA 2P DDA202 A 25A 30MA BLOCCO DIFFERENZIALE 2P S2-CS/H6R CONTATTO DI SEGNALEZIONE/AUX	Abb Abb Abb	5	1 1 1													
	5QF5	S550307 B427954 A563819		S202M C16 INTERRUTTORE AUTOMATICO 10KA 2P DDA202 A 25A 30MA BLOCCO DIFFERENZIALE 2P S2-CS/H6R CONTATTO DI SEGNALEZIONE/AUX	Abb Abb Abb	5	1 1 1													
	7QF6	S550499 A563819		S203M C40 INTERRUTTORE AUTOMATICO 10KA 3P S2-CS/H6R CONTATTO DI SEGNALEZIONE/AUX	Abb Abb	7	1 1													

1		2		3		4		5		6		7		8		9		10	
Nome/Item		Tipo/Type		Descrizione/Description		Costruttore/Marke		Fg/Sh		Q.tà/Qty									
A	9HL4	M093928	E219-B GEMMA LUMINOSA TRASPARENTE A LED		Abb		9		1										
	9HL4A	M093928	E219-B GEMMA LUMINOSA TRASPARENTE A LED		Abb		9		1										
	9HL4B	M093928	E219-B GEMMA LUMINOSA TRASPARENTE A LED		Abb		9		1										
	9QS3	EO 444 3	OT400E04 SEZIONATORE 400A QUADRIPOLORE		Abb		9		1										
		EO 077 1	OHB 125 J12 MANIGLIA NERA BLOCCO PORTA		Abb				1										
B		KX 594 1	OESA ZK 44 ALBERO 12X465MM		Abb				1										
		EO 001 1	OA 1G10 CONTATTO AUSILIARE 1NA SEZIONATORI		Abb				1										
		EO 512 7	OEA28 MODULO CONTATTI AUSILIARI		Abb				1										
		EO 490 6	OTS400T1L/4 CALOTTA ALTA TRASPARENTE 4P		Abb				2										
	9QU4	M204733	E93N/32 SEZIONATORE 3P+N 32A		Abb		9		1										
C	10QF3	S602129	S204M D63 INTERRUPTORE AUTOMATICO 10KA 4P		Abb		10		1										
		B427982	DDA204 A 63A 30MA BLOCCO DIFFERENZIALE 4P		Abb				1										
		A563819	S2-CS/H6R CONTATTO DI SEGNALAZIONE/AUX		Abb				1										
	10QF4	S601931	S204M D40 INTERRUPTORE AUTOMATICO 10KA 4P		Abb		10		1										
		B427981	DDA204 A 40A 30MA BLOCCO DIFFERENZIALE 4P		Abb				1										
D		A563819	S2-CS/H6R CONTATTO DI SEGNALAZIONE/AUX		Abb				1										
	10QF5	S550284	S202M C10 INTERRUPTORE AUTOMATICO 10KA 2P		Abb		10		1										
		B427954	DDA202 A 25A 30MA BLOCCO DIFFERENZIALE 2P		Abb				1										
		A563819	S2-CS/H6R CONTATTO DI SEGNALAZIONE/AUX		Abb				1										
	11QF3	S550284	S202M C10 INTERRUPTORE AUTOMATICO 10KA 2P		Abb		11		1										
E		B427960	DDA202 A 25A 300MA BLOCCO DIFFERENZIALE 2P		Abb				1										
		A563819	S2-CS/H6R CONTATTO DI SEGNALAZIONE/AUX		Abb				1										
	11QU5	M200893	E93N/32 SEZIONATORE CON FUSIBILE E90 1P+N		Abb		11		1										
	11QU7	M200893	E93N/32 SEZIONATORE CON FUSIBILE E90 1P+N		Abb		11		1										
	11TR5	EMS16012	MONOFASE SICUREZZA 160VA 230/400V 12/24		Relco		11		1										
	13HL4	M093928	E219-B GEMMA LUMINOSA TRASPARENTE A LED		Abb		13		1										
	13KM6	EL 883 5	ESB 20-20 230V CONTATTORE MODULARE		Abb		13		1										
	13QS3	M645836	E202/32G INTERRUPTORE-SEZIONATORE 2P 32A		Abb		13		1										
		A563826	S2-CH6R CONTATTO AUSILIARIO		Abb				1										
	13QU3	M200893	E93N/32 SEZIONATORE CON FUSIBILE E90 1P+N		Abb		13		1										
	13QU6	M200893	E93N/32 SEZIONATORE CON FUSIBILE E90 1P+N		Abb		13		1										
	14QF3	S550284	S202M C10 INTERRUPTORE AUTOMATICO 10KA 2P		Abb		14		1										
		B427954	DDA202 A 25A 30MA BLOCCO DIFFERENZIALE 2P		Abb				1										
		A563819	S2-CS/H6R CONTATTO DI SEGNALAZIONE/AUX		Abb				2										
	14QF4	S550284	S202M C10 INTERRUPTORE AUTOMATICO 10KA 2P		Abb		14		1										
		B427954	DDA202 A 25A 30MA BLOCCO DIFFERENZIALE 2P		Abb				1										
		A563819	S2-CS/H6R CONTATTO DI SEGNALAZIONE/AUX		Abb				2										
	14QF5	S550284	S202M C10 INTERRUPTORE AUTOMATICO 10KA 2P		Abb		14		1										
		B427954	DDA202 A 25A 30MA BLOCCO DIFFERENZIALE 2P		Abb				1										
		A563819	S2-CS/H6R CONTATTO DI SEGNALAZIONE/AUX		Abb				2										
	14QF6	S550284	S202M C10 INTERRUPTORE AUTOMATICO 10KA 2P		Abb		14		1										
		B427954	DDA202 A 25A 30MA BLOCCO DIFFERENZIALE 2P		Abb				1										
		A563819	S2-CS/H6R CONTATTO DI SEGNALAZIONE/AUX		Abb				2										
		S550284	S202M C10 INTERRUPTORE AUTOMATICO 10KA 2P		Abb		14		1										
	14QF7	S550284	S202M C10 INTERRUPTORE AUTOMATICO 10KA 2P		Abb		14		1										
		B427954	DDA202 A 25A 30MA BLOCCO DIFFERENZIALE 2P		Abb				1										
		C.R.S. elettrica																DISEGNO N°	
Impianti Elettrici e Speciali																		C0134/11/E-S01	
C.R.S. elettrica s.r.l. 24020 GORLE (BG) - Via Maestri del Lavoro, 33 Tel. 035/41.23.033 - Telefax 035/41.23.036 E-MAIL: elettrica@crsimplant.it - www.crsimplant.it		1		21/09/12		AS BUILT		M.L.		S.S.								FOGLI	
		0		11/02/12		EMISSIONE PER APPROVAZIONE		M.L.		S.S.								PRECEDERE	
		REV.		DATA		DESCRIZIONE REVISIONE		DISEGNATO		VERIFICATO		APP. CLIENTE						NUMERO	
																		SEGUE	
																		TOTALI	
																		44	

DISEGNO N°			
C0134/11/E-S01			
FOGLI			
PRECEDE	NUMERO	SEGUE	TOTALI
39	40	41	44


[illegible]

1										2										3										4										5										6										7										8										9										10									
Nome/Item										Tipo/Type										Descrizione/Description										Costruttore/Marke										Fg/Sh										Qty/Qty	
22QF4										A563819										S2-CS/H6R CONTATTO DI SEGNALE/AUX										Abb										1	
22QF5										S550307										S202M C16 INTERRUPTORE AUTOMATICO 10KA 2P										Abb										22										1	
B427954										A563819										D2A202 A 25A 30MA BLOCCO DIFFERENZIALE 2P										Abb										1	
A563819										S2-CS/H6R CONTATTO DI SEGNALE/AUX										Abb										1	
22QF6										S550307										S202M C16 INTERRUPTORE AUTOMATICO 10KA 2P										Abb										22										1	
B427954										A563819										D2A202 A 25A 30MA BLOCCO DIFFERENZIALE 2P										Abb										1	
A563819										S2-CS/H6R CONTATTO DI SEGNALE/AUX										Abb										1	
22QF7										S550307										S202M C16 INTERRUPTORE AUTOMATICO 10KA 2P										Abb										22										1	
B427954										A563819										D2A202 A 25A 30MA BLOCCO DIFFERENZIALE 2P										Abb										1	
A563819										S2-CS/H6R CONTATTO DI SEGNALE/AUX										Abb										1	
24HL4										M093928										E219-B GEMMA LUMINOSA TRASPARENTE A LED										Abb										24										1	
24QF8										S600545										S202M D25 INTERRUPTORE AUTOMATICO 10KA 2P										Abb										24										1	
A563819										S2-CS/H6R CONTATTO DI SEGNALE/AUX										Abb										1	
24QS3										M645836										E202/32G INTERRUPTORE-SEZIONATORE 2P 32A										Abb										24										1	
A563826										S2-CH6R CONTATTO AUSILIARIO										Abb										1	
24QU3										M200893										E93N/32 SEZIONATORE CON FUSIBILE E90 1P+N										Abb										24										1	
25QU5										M200923										E931/32 SEZIONATORE PORTAFUSIBILI 1P										Abb										25										1	
25QU6										M200923										E931/32 SEZIONATORE PORTAFUSIBILI 1P										Abb										25										1	
25TA5										EH 686 7										CT3/50 IPRIM 50 A CLASSE 3 - 2VA										Abb										25										1	
25TR2										T1S1056200										TRASFORMATORE D'ISOLAMENTO MEDICALE 5.5kVA										THYTRONIC										25										1	
023000																				SONDA DI TEMPERATURA PT100										THYTRONIC										1	
25U4										EB 250 8										ISOLTESTER-DIG-RZ - MISURA E CONTROLLO										Abb										25										1	
26QF3										S550307										S202M C16 INTERRUPTORE AUTOMATICO 10KA 2P										Abb										26										1	
A563819										S2-CS/H6R CONTATTO DI SEGNALE/AUX										Abb										1	
26QF4										S550307										S202M C16 INTERRUPTORE AUTOMATICO 10KA 2P										Abb										26										1	
A563819										S2-CS/H6R CONTATTO DI SEGNALE/AUX										Abb										1	
26QF5										S550307										S202M C16 INTERRUPTORE AUTOMATICO 10KA 2P										Abb										26										1	
A563819										S2-CS/H6R CONTATTO DI SEGNALE/AUX										Abb										1	
26QF6										S550307										S202M C16 INTERRUPTORE AUTOMATICO 10KA 2P										Abb										26										1	
A563819										S2-CS/H6R CONTATTO DI SEGNALE/AUX										Abb										1	
26QF7										S550307										S202M C16 INTERRUPTORE AUTOMATICO 10KA 2P										Abb										26										1	
A563819										S2-CS/H6R CONTATTO DI SEGNALE/AUX										Abb										1	
26QF8										S550307										S202M C16 INTERRUPTORE AUTOMATICO 10KA 2P										Abb										26										1	
A563819										S2-CS/H6R CONTATTO DI SEGNALE/AUX										Abb										1	
29KA7										553480240054										Relè industriale										Finder										29										1	
9404SMA																				Zoccolo con morsetti a bussola										Finder										1	
30KM2										EL 898 3										ESB 63-40 230V CONTATTORE MODULARE										Abb										30										1	
EL 901 5																				EH04-11 CONTATTO AUSILIARE 1NA+1NC										Abb										1	
30KM3										EL 898 3										ESB 63-40 230V CONTATTORE MODULARE										Abb										30										1	
30KM4										EL 883 5										ESB 20-20 230V CONTATTORE MODULARE										Abb										30										1	
30KM5										EL 883 5										ESB 20-20 230V CONTATTORE MODULARE										Abb										30										1	
30KM6										EL 898 3										ESB 63-40 230V CONTATTORE MODULARE										Abb										30										1	
30KM7										EL 883 5										ESB 20-20 230V CONTATTORE MODULARE										Abb										30										1	
30KM8										EL 883 5										ESB 20-20 230V CONTATTORE MODULARE										Abb										30										1	
31KM3										EL 878 5										ESB 20-02 230V CONTATTORE MODULARE										Abb										31										1	

C.R.T.S. elettrica

Impianti Elettrici e Speciali

C. R. S. elettrica s.r.l.
24020 CORLE (BG) - Via Maestri del Lavoro, 33
Tel. 035/41.23.033 - Telefax 035/41.23.036
E-MAIL: elettrica@crsimpianti.it - www.crsimpianti.it

Spett. le Ruggeri Costruzioni s.r.l. - Via San Vigilio, 27 - 24100 - Bergamo

Nuovo Ospedale di Bergamo - Impianti Elettrici Sala Stereotaxis

Q.E. Sala Stereotaxis - QESS

Distinta Materiali

DISEGNO N°

C0134/11/E-S01

FOGLI

PRECEDENTE

NUMERO

SEQUE

TOTALI

41

42

43

44

										10
1	2	3	4	5	6	7	8	9		
A	Nome/Item	Tipo/Type	Descrizione/Description			Costruttore/Marke		Fg/Sh	Q.ta/Q.ty	
	31KM4	EL 878 5	ESB 20-02 230V CONTATTORE MODULARE			Abb		31	1	
	32KA2	553480240054	Relè industriale			Finder		32	1	
		9404SMA	Zoccolo con morsetti a bussola			Finder			1	
B										
C										
D										
E										
										DISEGNO N°
										C0134/11/E-S01
										FOGLI
										PRECEDENTE
										42
										NUMERO
										43
										SEGUE
										44
										TOTALI
										44

	CRS-elettrica	Impianti Elettrici e Speciali	C.R.S. elettrica s.r.l. 24020 GORLE (BG) - Via Maestri del Lavoro, 33 Tel. 035/41.23.033 -Telefax 035/41.23.036 E-MAIL: elettrica@crsimplant.it - www.crsimplant.it	REV.	0	21/09/12	11/02/12	DATA	DESCRIZIONE REVISIONE	EMISSIONE PER APPROVAZIONE	AS BUILT	M.L.	S.S.	VERIFICATO	APP. CLIENTE
Spett. le Ruggeri Costruzioni s.r.l. - Via San Vigilio, 27 - 24100 - Bergamo															
Nuovo Ospedale di Bergamo - Impianti Elettrici Sala Stereotaxis															
Q.E. Sala Stereotaxis - QESS															
Distinta Materiali															

**CRS-elettrica**

Impianti Elettrici e Speciali

C.R.S. elettrica s.r.l.
24020 GORLE (BG) - Via Maestri del Lavoro, 33
Tel. 035/41.23.033 - Telefax 035/41.23.036
E-MAIL: elettrica@crsimplant.it - www.crsimplant.it

Spett. le Ruggeri Costruzioni s.r.l. - Via San Vigilio, 27 - 24100 - Bergamo
Nuovo Ospedale di Bergamo - Impianti Elettrici Sala Stereotaxis
Q.E. Sala Stereotaxis - QESS
Distinta Materiali

1	21/09/12	AS BUILT	M.L.	S.S.
0	11/02/12	EMISSIONE PER APPROVAZIONE	M.L.	S.S.
REV.	DATA	DESCRIZIONE REVISIONE	DISEGNATO	VERIFICATO

APP. CLIENTE

[illegible]