

N.B. Il numero di ventilconvettori installati nel locale tecnico sono DIRETTAMENTE dipendenti dalla temperatura di alimentazione dell'acqua refrigerata. In questa base viene considerata una temperatura di alimentazione di mandata pari a 7°C ed un conseguente ritorno a 12°C.

Comittente: **REGIONE LOMBARDIA**
AZIENDA OSPEDALIERA
OSPEDALI RIUNITI DI BERGAMO

Oggetto:
Procedura negoziata, senza previa pubblicazione di Bando, per la fornitura in leasing operativo, chiavi in mano, di un Impianto Angiografico Monoplanare Magnetico per l'unità strutturale semplice di Elettrofisiologia e Elettrostimolazione cardiaca presso il Nuovo Ospedale di Bergamo, per la durata di 8 anni.

ASSOCIAZIONE TEMPORANEA DI IMPRESA:

SIEMENS

Siemens S.p.A.
Via Piero e Alberto Pirelli, 10
MILANO

Crédit Agricole Leasing Italia S.r.l.
Via Imperia, 37
MILANO

RUGGERI COSTRUZIONI CIVILI E OSPEDALIERE S.r.l.
VIA S. VIGILIO, 27
BERGAMO

COORDINAMENTO DELLA PROGETTAZIONE:

Geom. Ezio RUGGERI


IMPIANTI MECCANICI - IMPIANTO AEREAULICO

DATA	REFERIMENTO ELABORATO	SCALE	FORMATO
20/08/2011	7.10.ESE.0.ME.9.01.01.01	1:50	-

PROGETTAZIONE IMPIANTI MECCANICI:

Per. Ind. Stefano CIVETTINI

REVISIONI				Redatto	Verificato	Approvato
N°	DATA	DESCRIZIONE		P.M.	P.M.	C.S.
0	27.07.11	emissione				
1	21.09.12	As built		A.B.	B.F.	C.S.

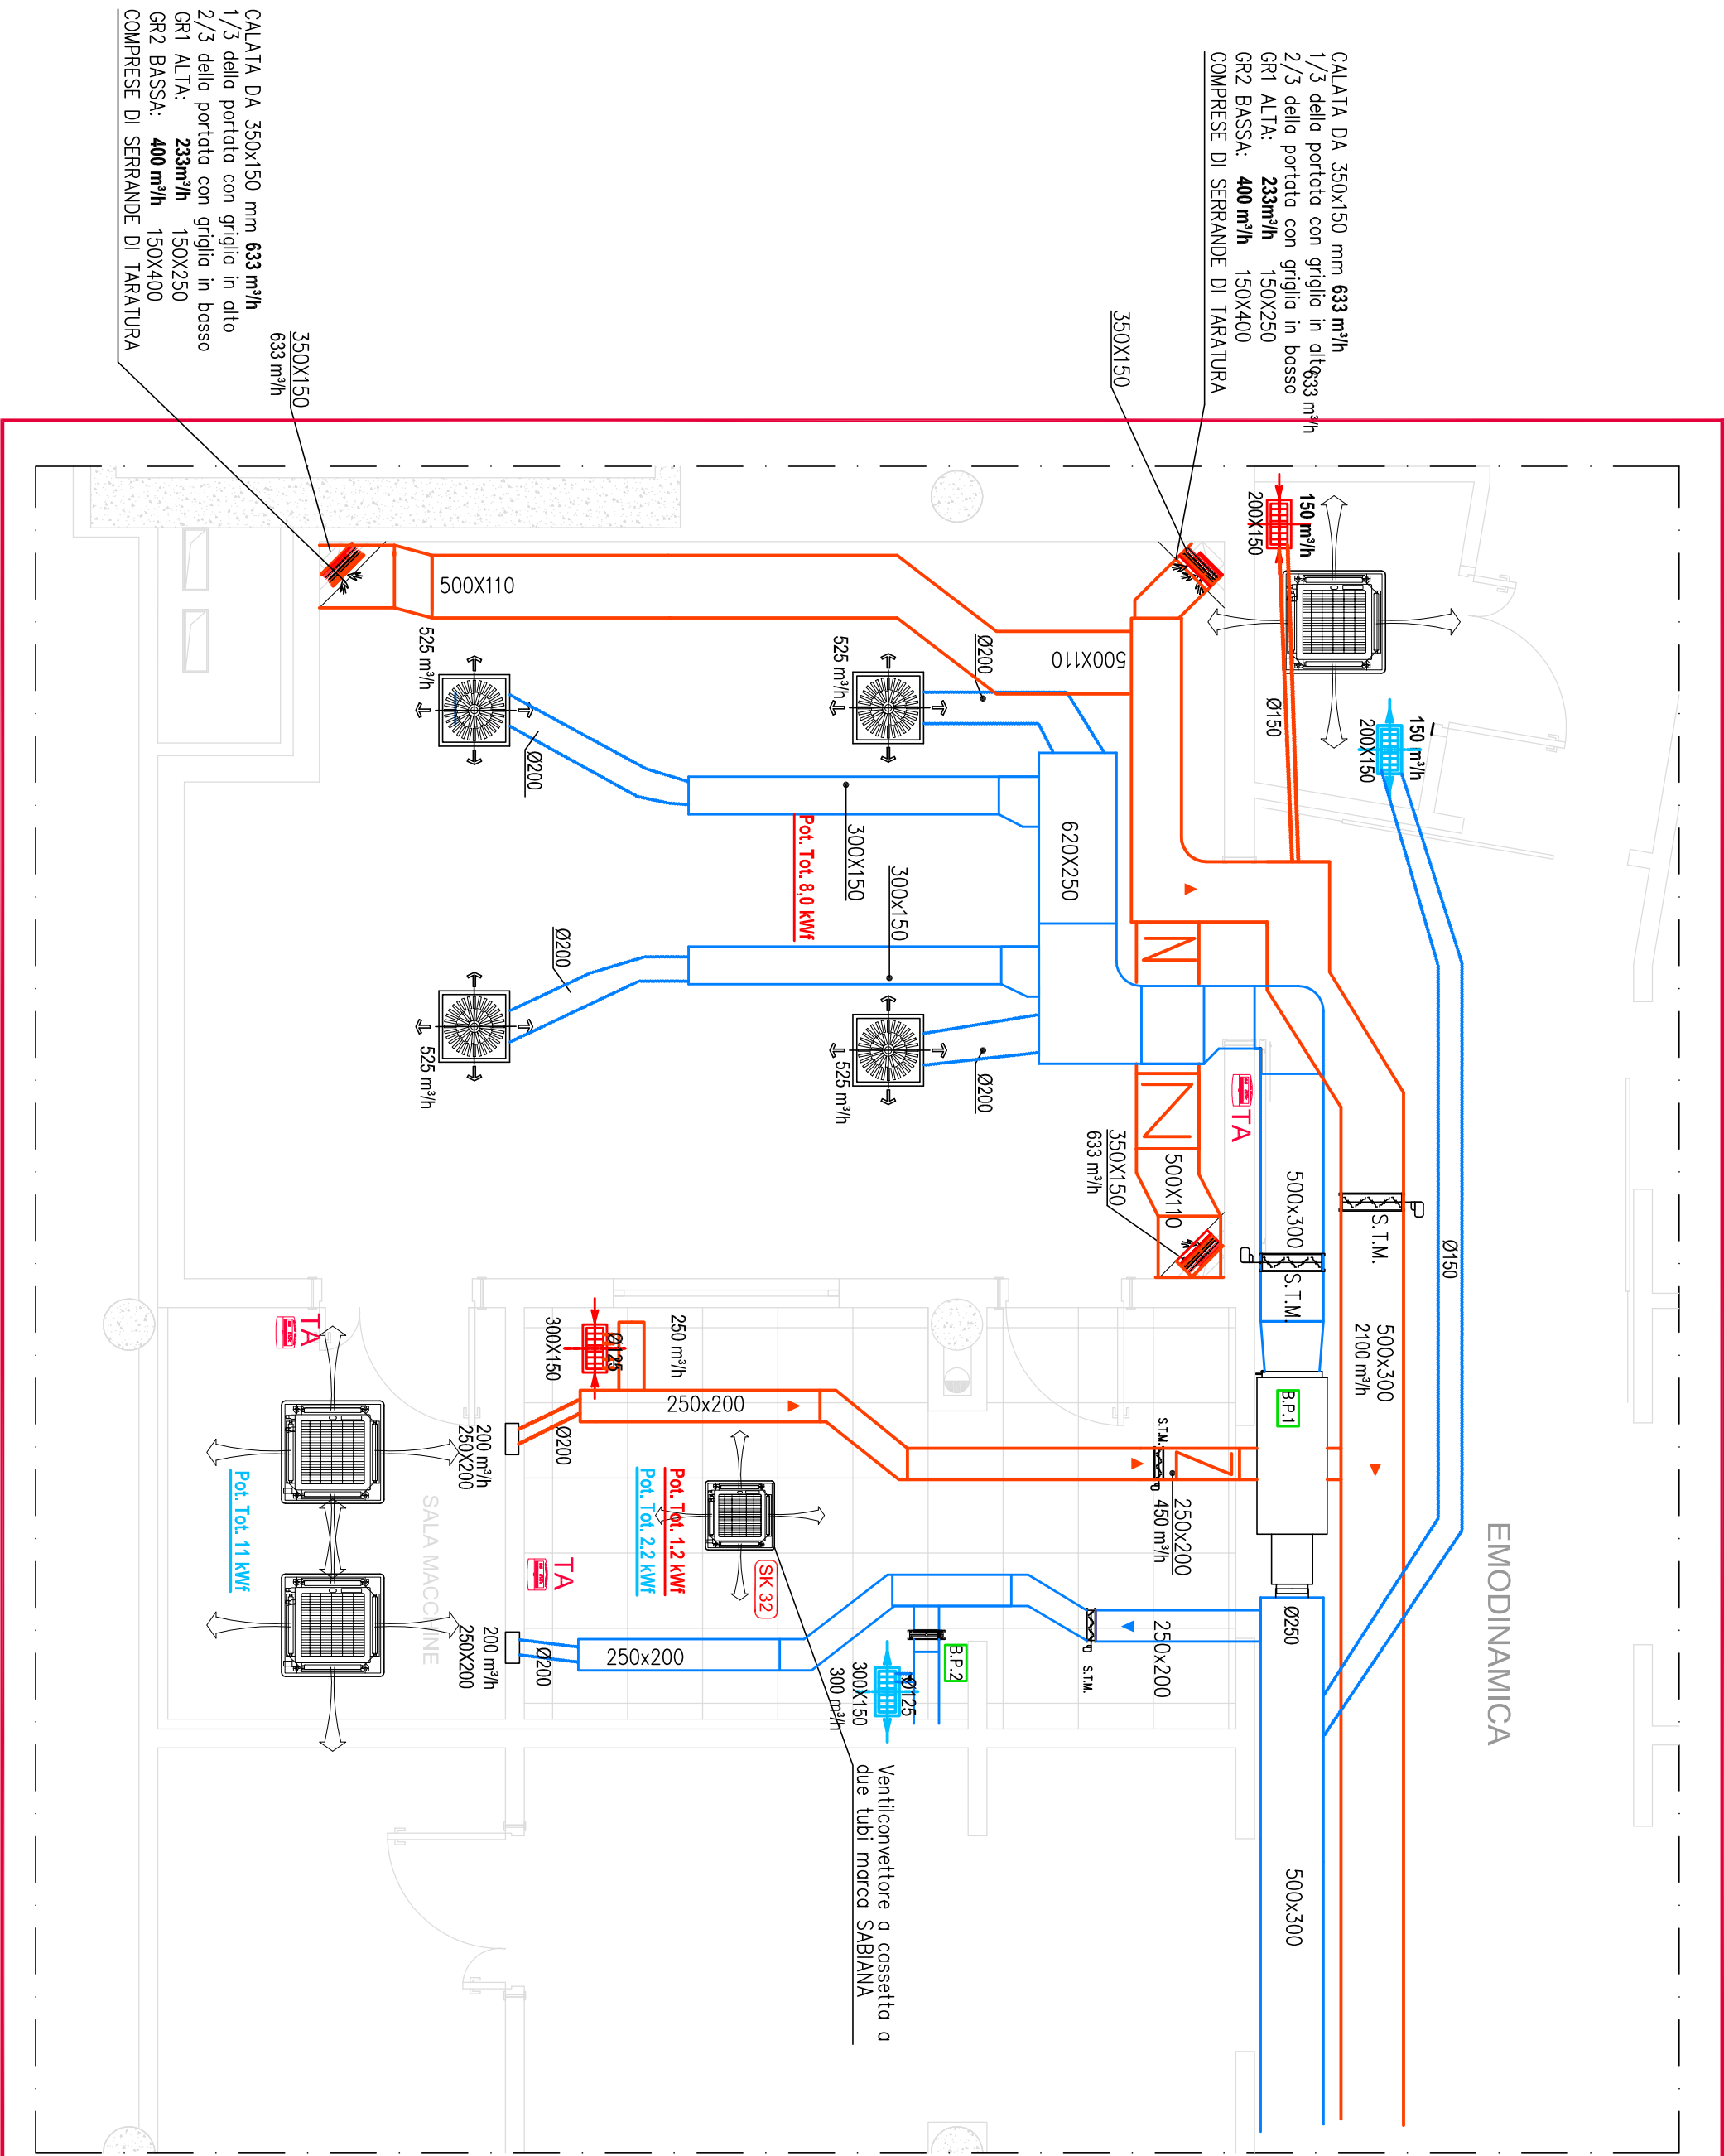

COMPOSIZIONE DEL SISTEMA					
ID	N°	DESCRIZIONE APPARECCHIATURA	Pesi	Diss. Calore	Note
		SALA DIESAME	kg	Watt	-
(PI)	101	Arco a pavimento	665	200	
(TI)	102	Tavolo porta-Paziente	530	200	
(DI)	103	DCS - Sospensione pensile reggi-monitor a soffitto	340	600	
(SU)	104	Protezione anti-x pensile e Lampada spot pensile su guida a soffitto 86		n.a.	
(FO)	105	Niche FO Power Supply	10	100	
(MP1)	106	Magnet - Positioner (MP1)	1820	732	Stereotaxis
(MP2)	107	Magnet - Positioner (MP2)	1820	732	Stereotaxis
(PSO)	108	Dogyssey Procedure Room Hub	-	-	Stereotaxis
		LOCALE TECNICO			
(CU1)	109	Unità di raffreddamento (Cooling Unit 1)	42	2400	
(SCI)	110	Armadio di Controllo del Sistema #1	270	max 1600	
(PII)	111	Armadio Generatore	300	1000	
	112	Armadio Cavi	120	n.a.	
(MCO)	113	Magnet Controller Cabinet	453	max 6000 2000	Stereotaxis
(OCC)	114	Dogyssey Control Cabinet	-	-	Stereotaxis
		SALA COMANDO			
(IS)	115	Image system	150	max 1270 880	
	116	ACE (Archive Control Extension)	6	50	
(CR1)	117	Box di controllo, tastiera e monitor	110	350	
(M4)	118	Workstation	35	450	
(CR3)	119	Monitor	13	80	Stereotaxis
(7400)	120	Dogyssey Control Room	-	-	Stereotaxis