




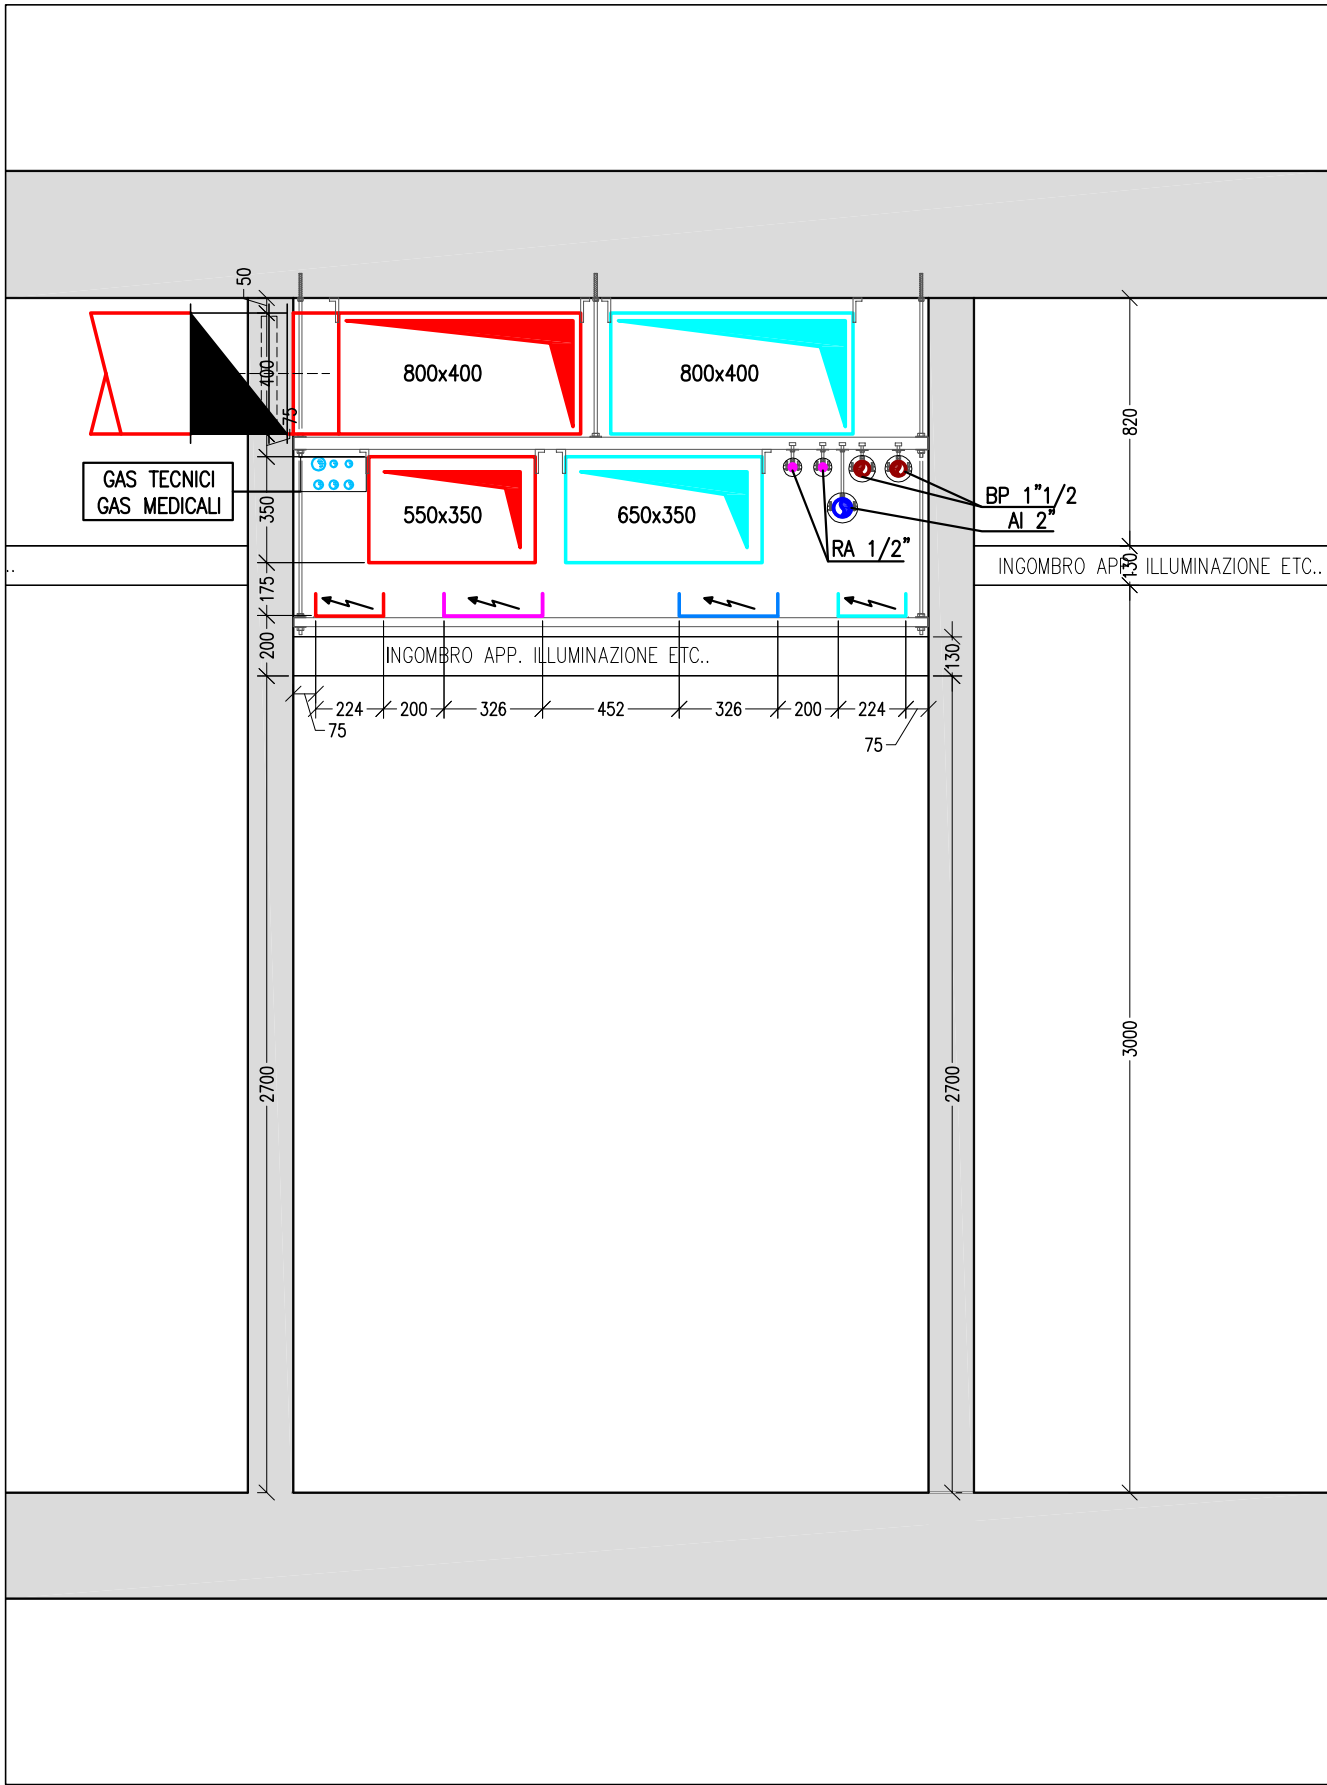

SEZIONE A1.1-A1.1 - 1:25

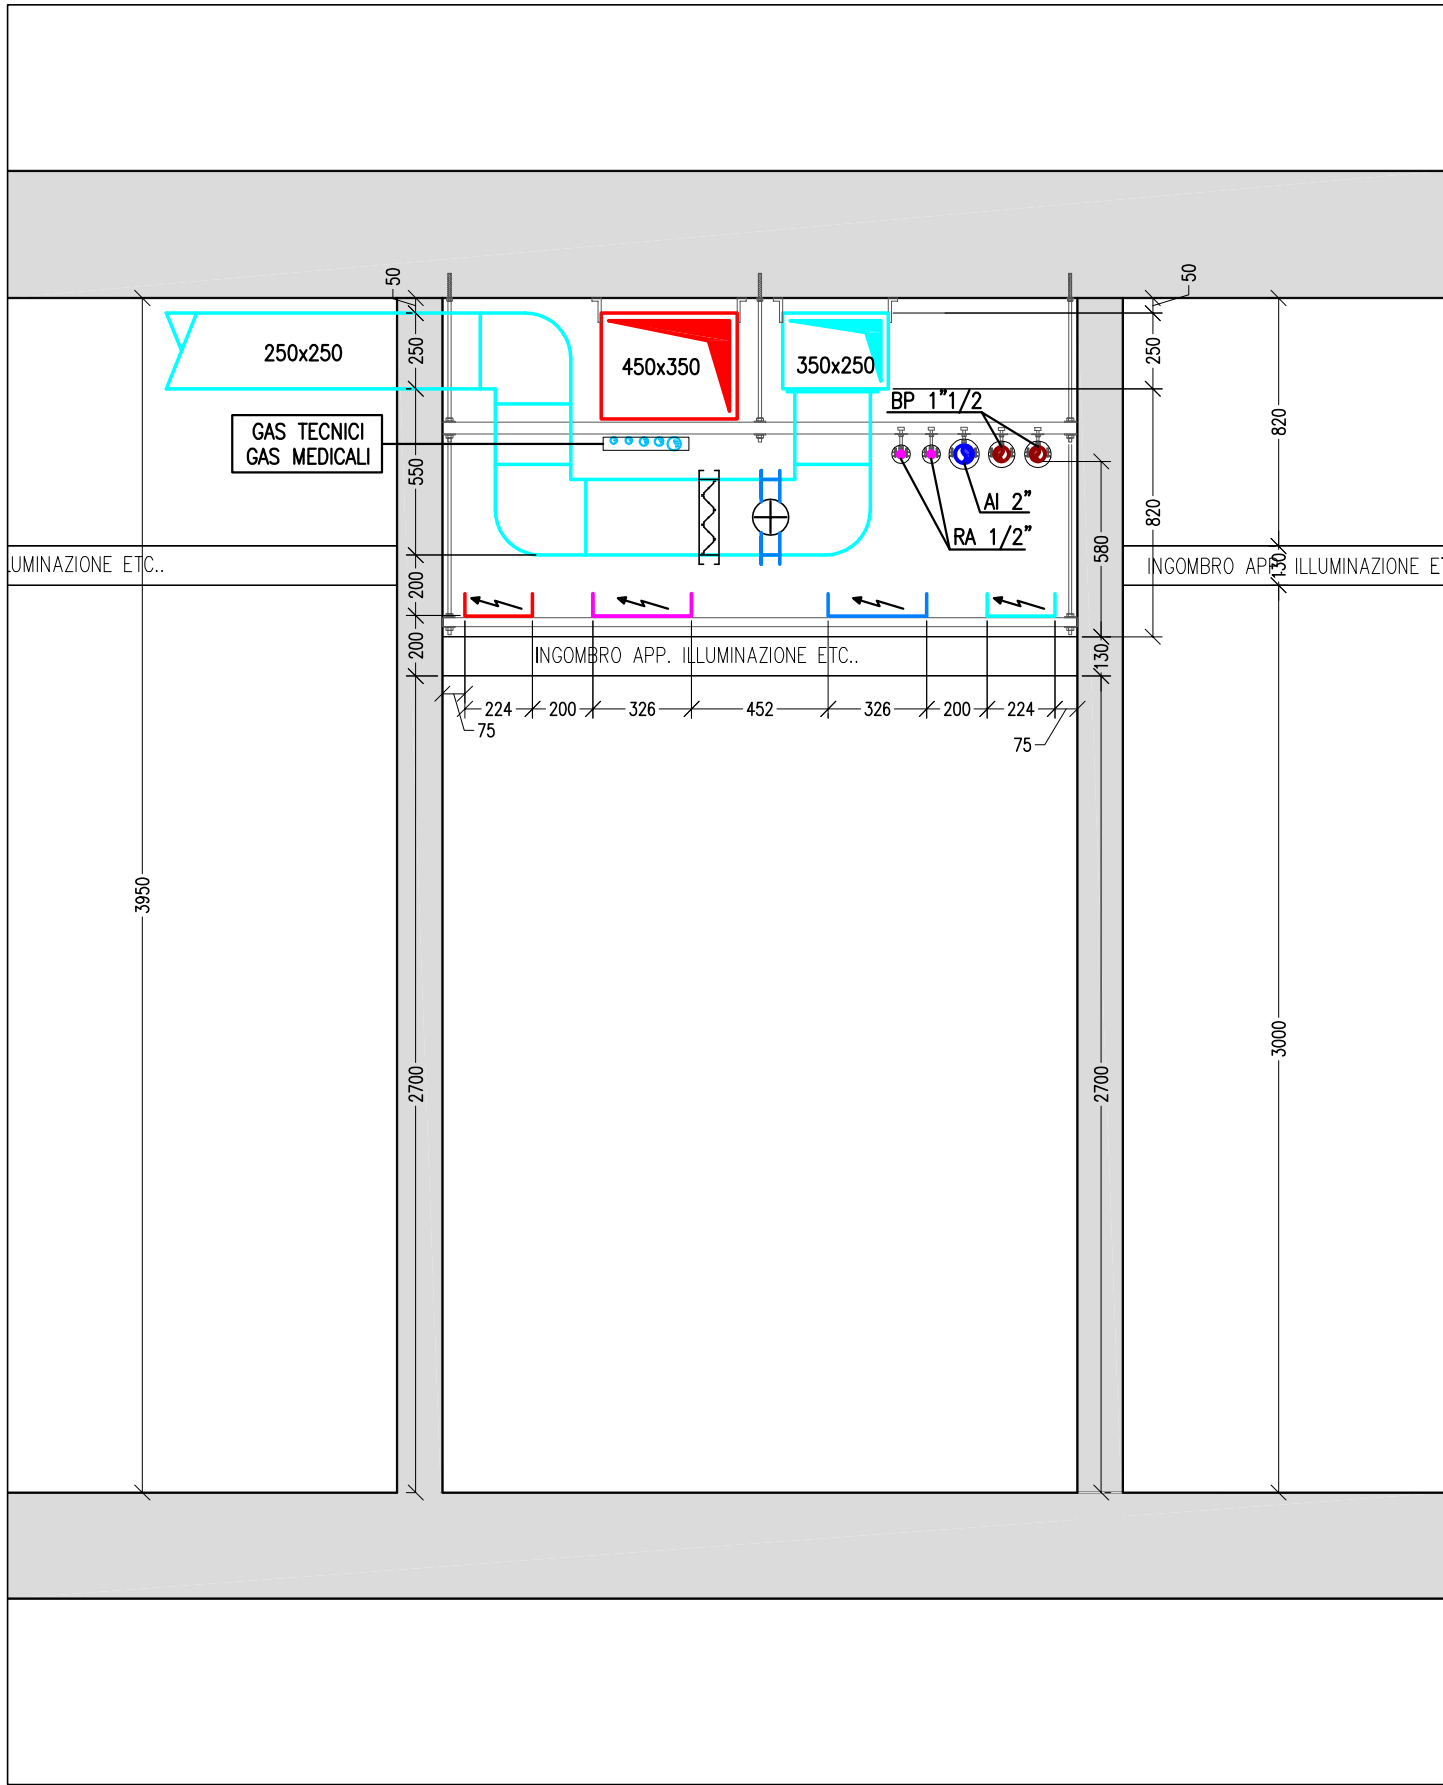


SEZIONE B1.1-B1.1 - 1:25

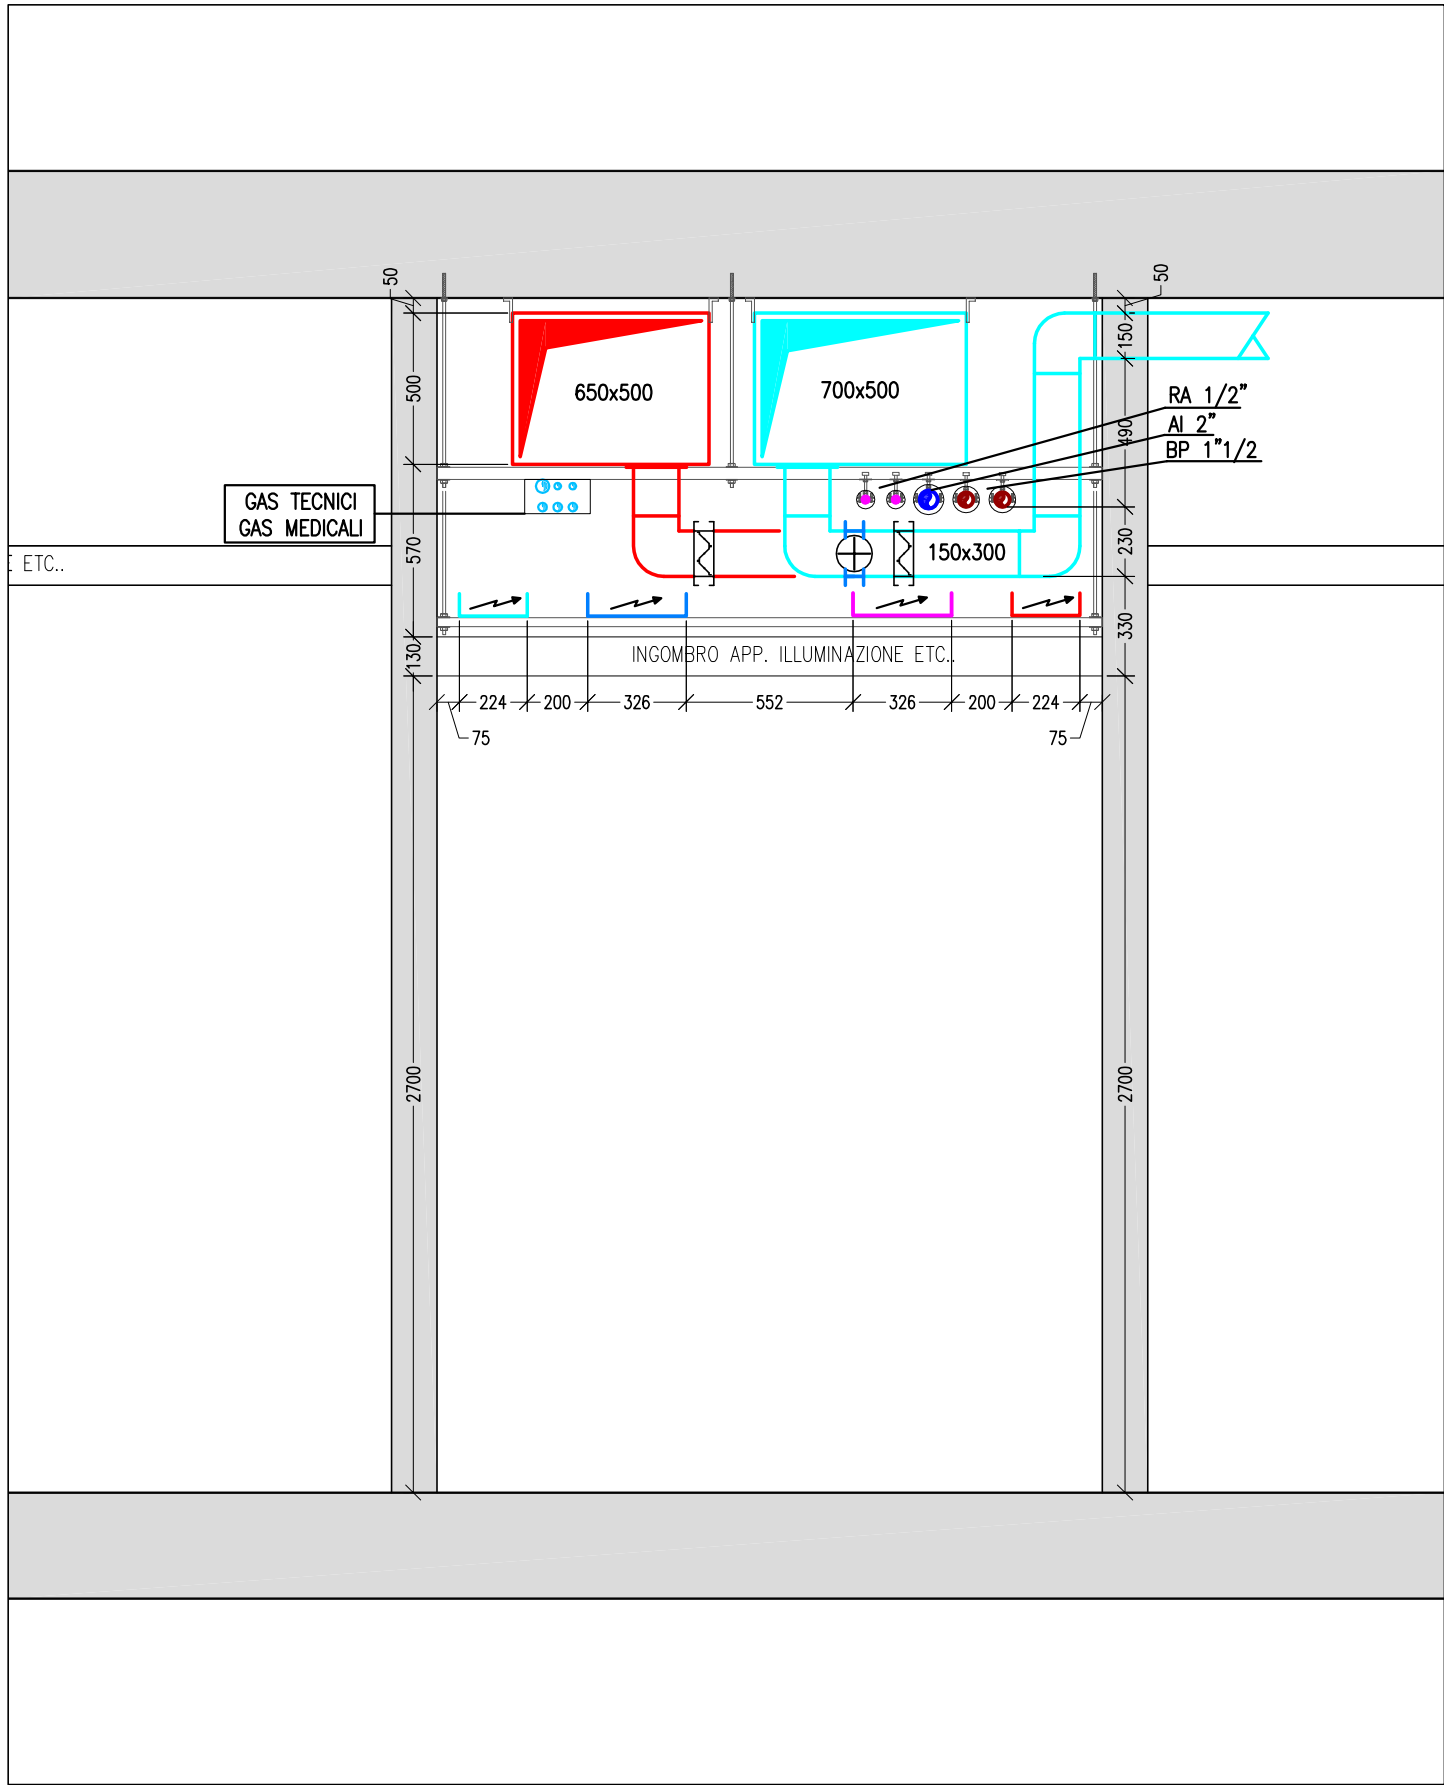


SEZIONE C1.1-C1.1 - 1:25


LEGENDA CONDOTTI	
	CANALE DI MANDATA ARIA IN LAMIERA ZINCATA
	CANALE DI ESTRAZIONE ARIA IN LAMIERA ZINCATA
	CANALE D' EVACUAZIONE DEI FUMI
	DIREZIONE DELL' ARIA

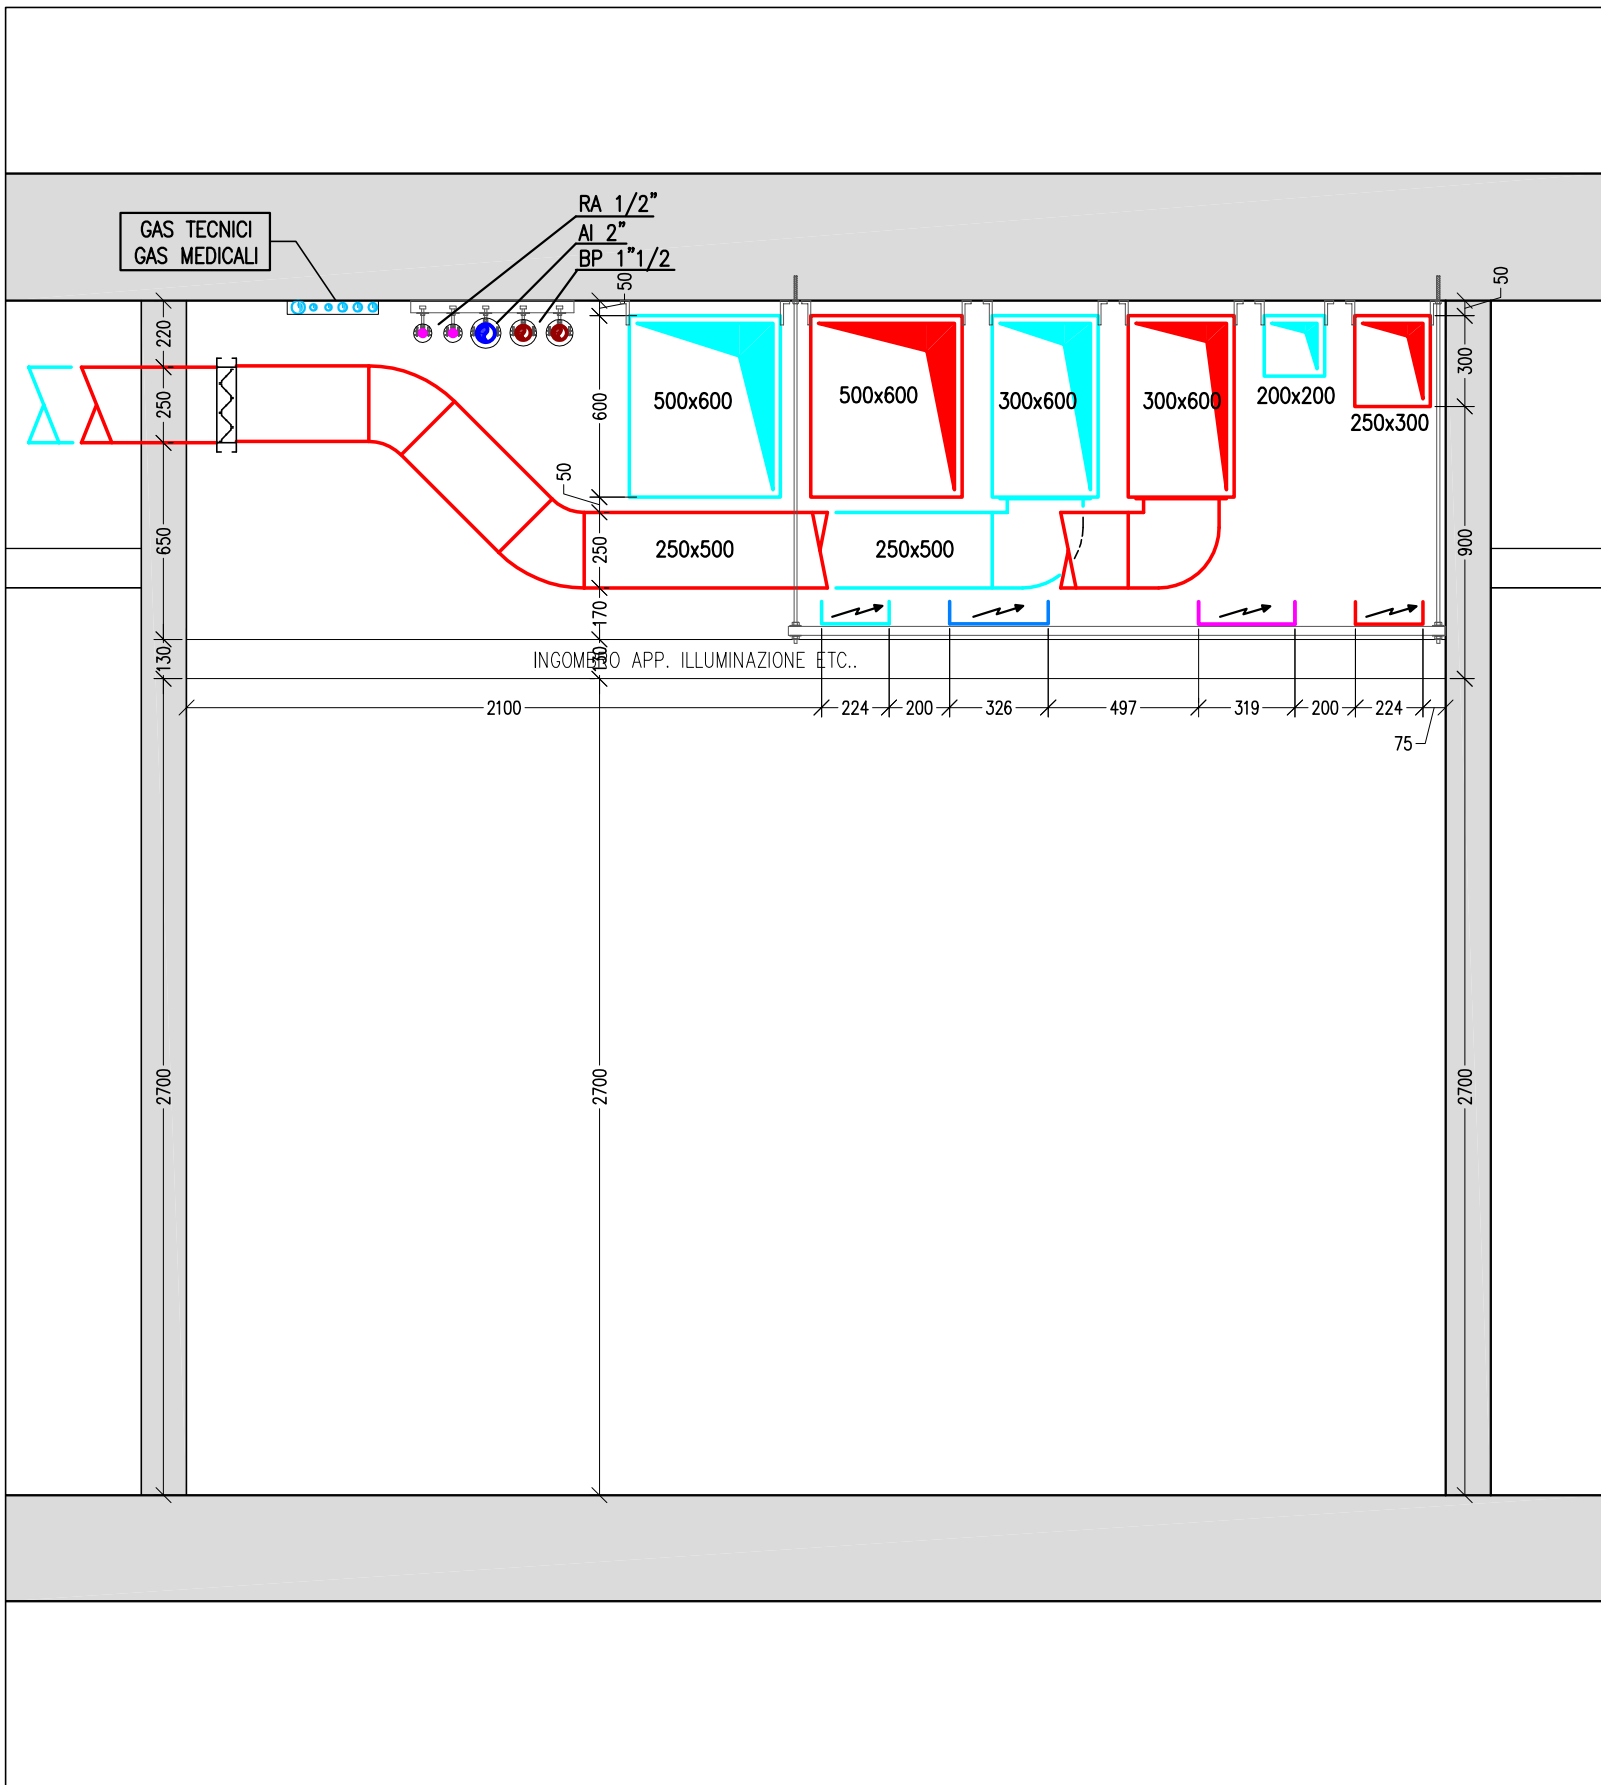

SEZIONE D1.1-D1.1 - 1:25

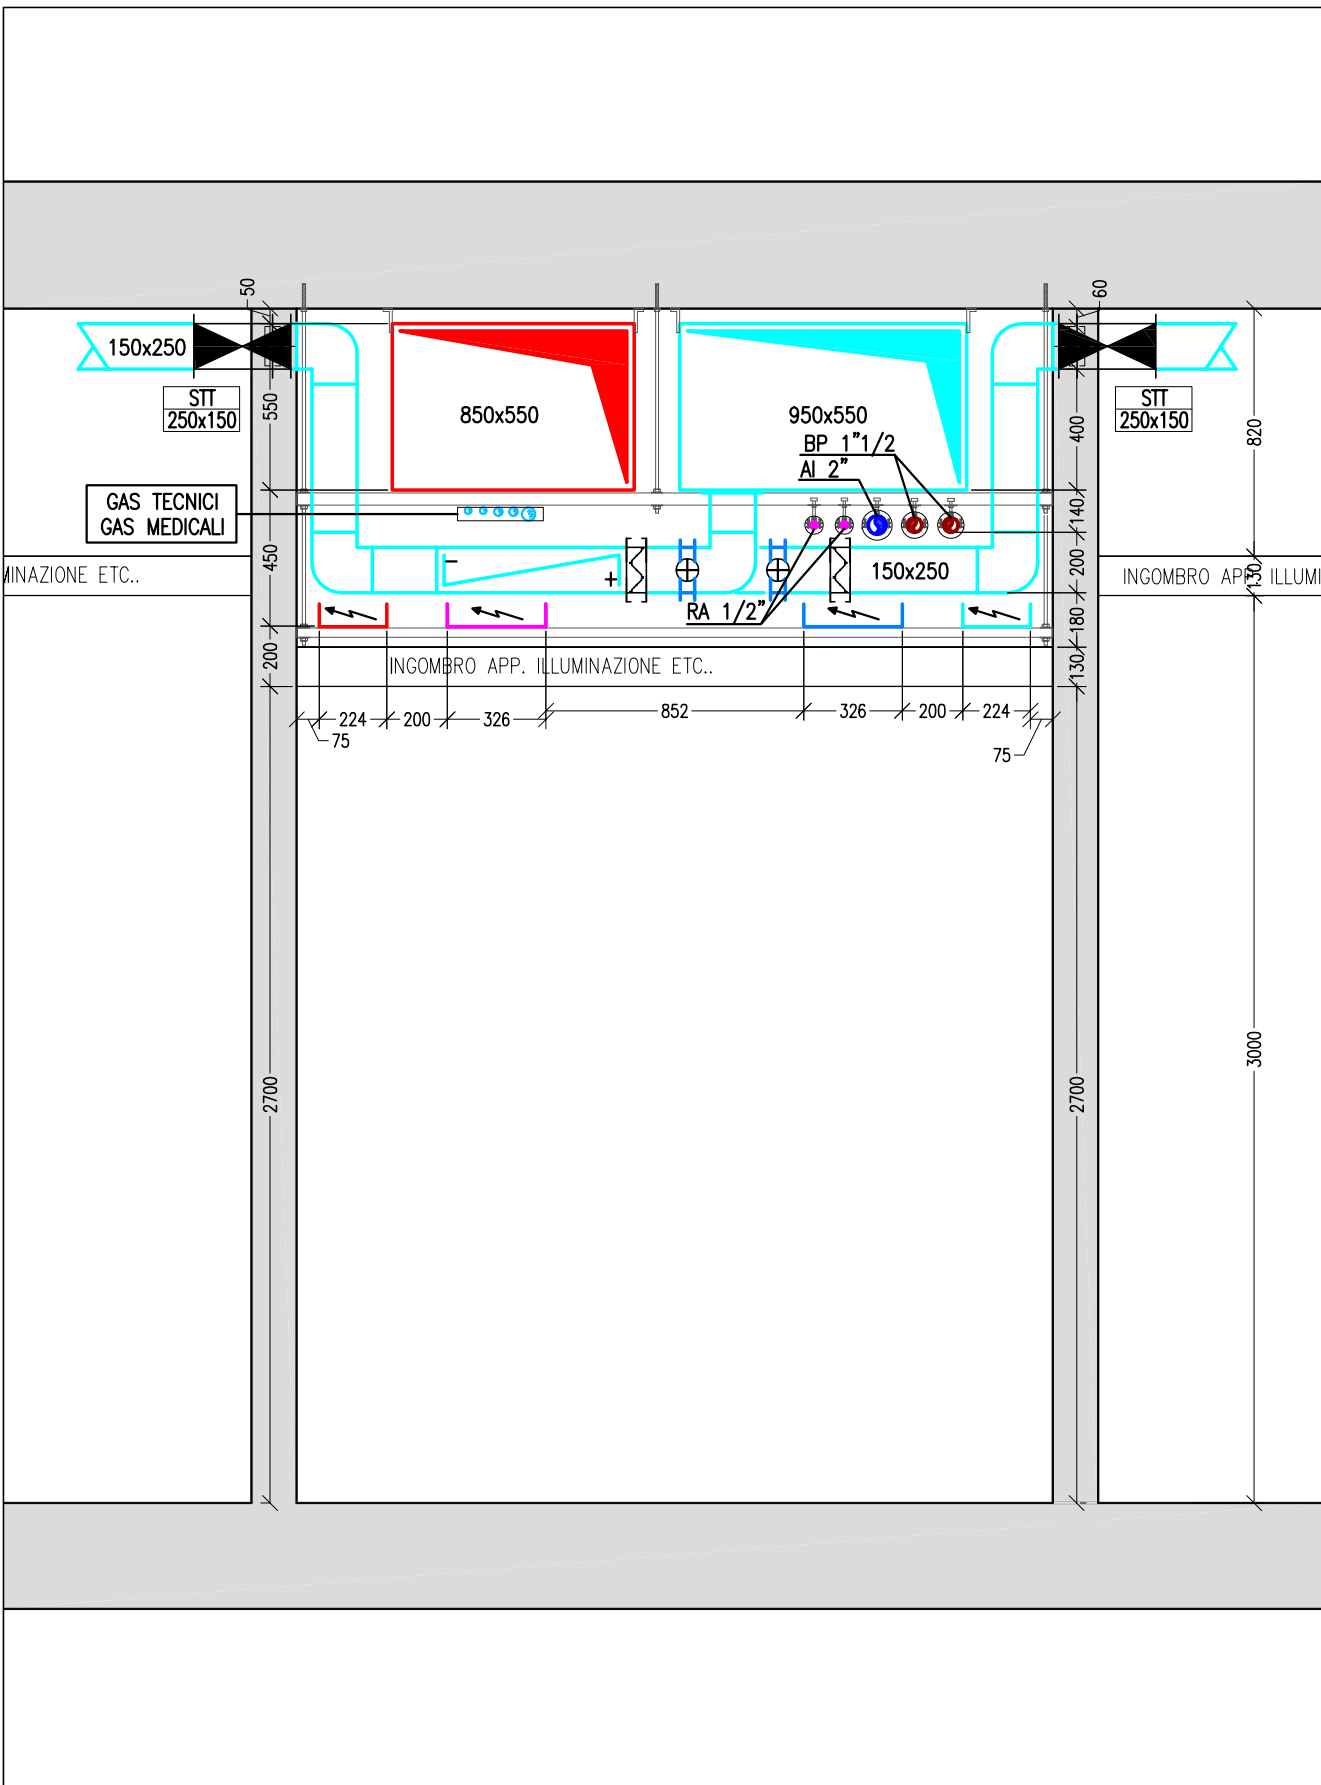

SEZIONE E1.1-E1.1 - 1:25

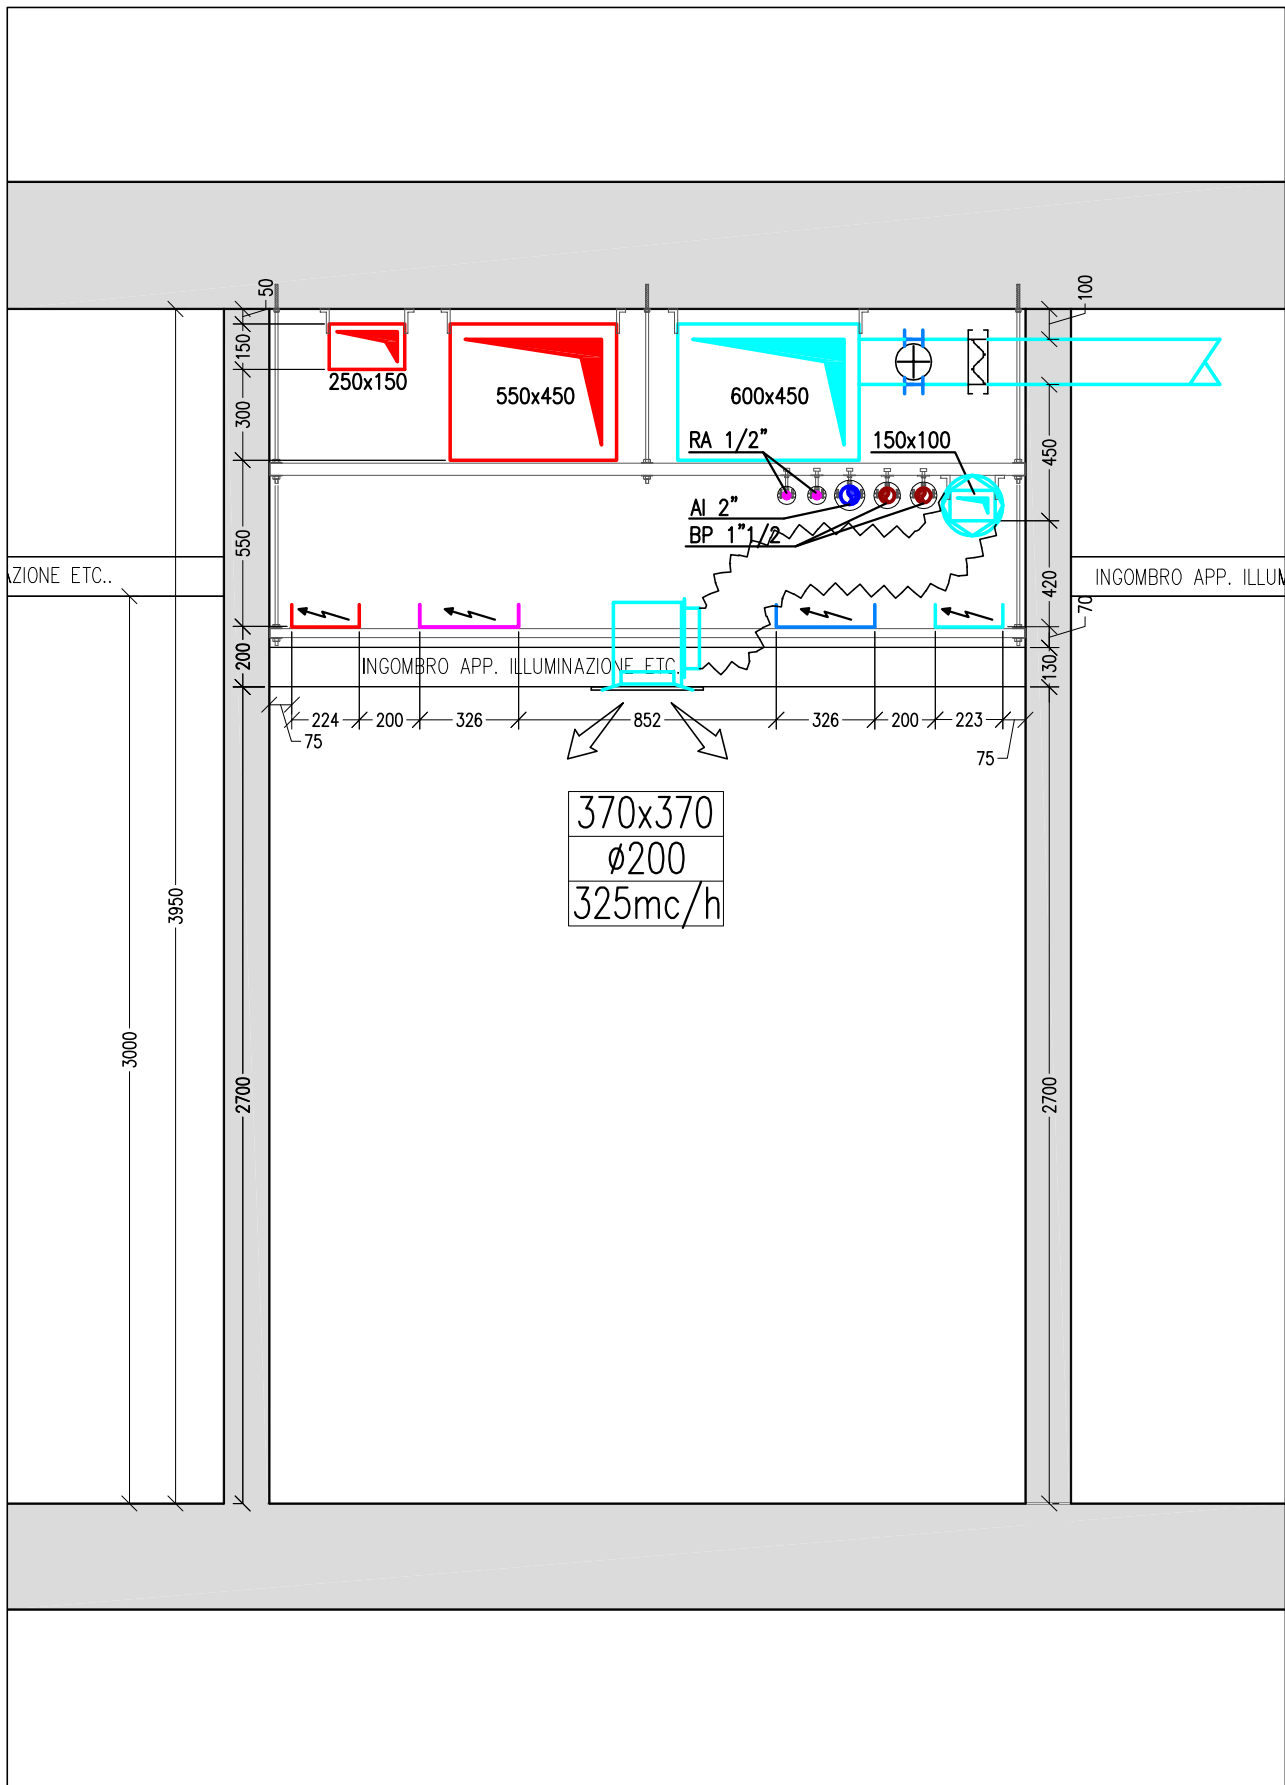

SEZIONE F1.1-F1.1 - 1:25

ENTE APPALTANTE
AZIENDA OSPEDALIERA - OSPEDALI RIUNITI DI BERGAMO
Largo Barozzi 1, 24128 Bergamo

RESPONSABILE DEL PROCEDIMENTO
Ing. Paolo Bosì



APPALTO INTEGRATO
LAVORI INTEGRATIVI ED IMPIANTI ELEVATORI RELATIVI
ALL'INTERVENTO DI REALIZZAZIONE DEL NUOVO OSPEDALE



PROGETTO ESECUTIVO ARCHITETTONICO/STRUTTURALE/IMPIANTISTICO
IMPIANTO DISTRIBUZIONE AERAUCA
RADIODIAGNOSTICA (3/3) SEZIONI
CODICE **RDM-001** LIVELLO 1

DATA	REV.	DESCRIZIONE	CONTROLLATO	APPROVATO	FIRMA	SCALA
05/08	0	APP. LAV. INTEGRATIVI				1:25

poolmilano ARCHITECTURE & ENGINEERING
Pool Professionale Milano s.r.l.
V.le Tunisia, 38 - 20124 Milano
Dott. Arch. Massimiliano Baruffi

A.T.I. CAPOGRUPPO MANDATARIA **MANDANTI**

DEC s.p.a.
Via Devitofrancesco 31/c - Bari

CONSORZIO STABILE BUSTI
Via del tappezziere 4 - Bologna

TERMIGAS BERGAMO Spa
Via Buratti 21 - Bergamo

KONE Spa
Via Figliolo 41 - Pero (MI)