



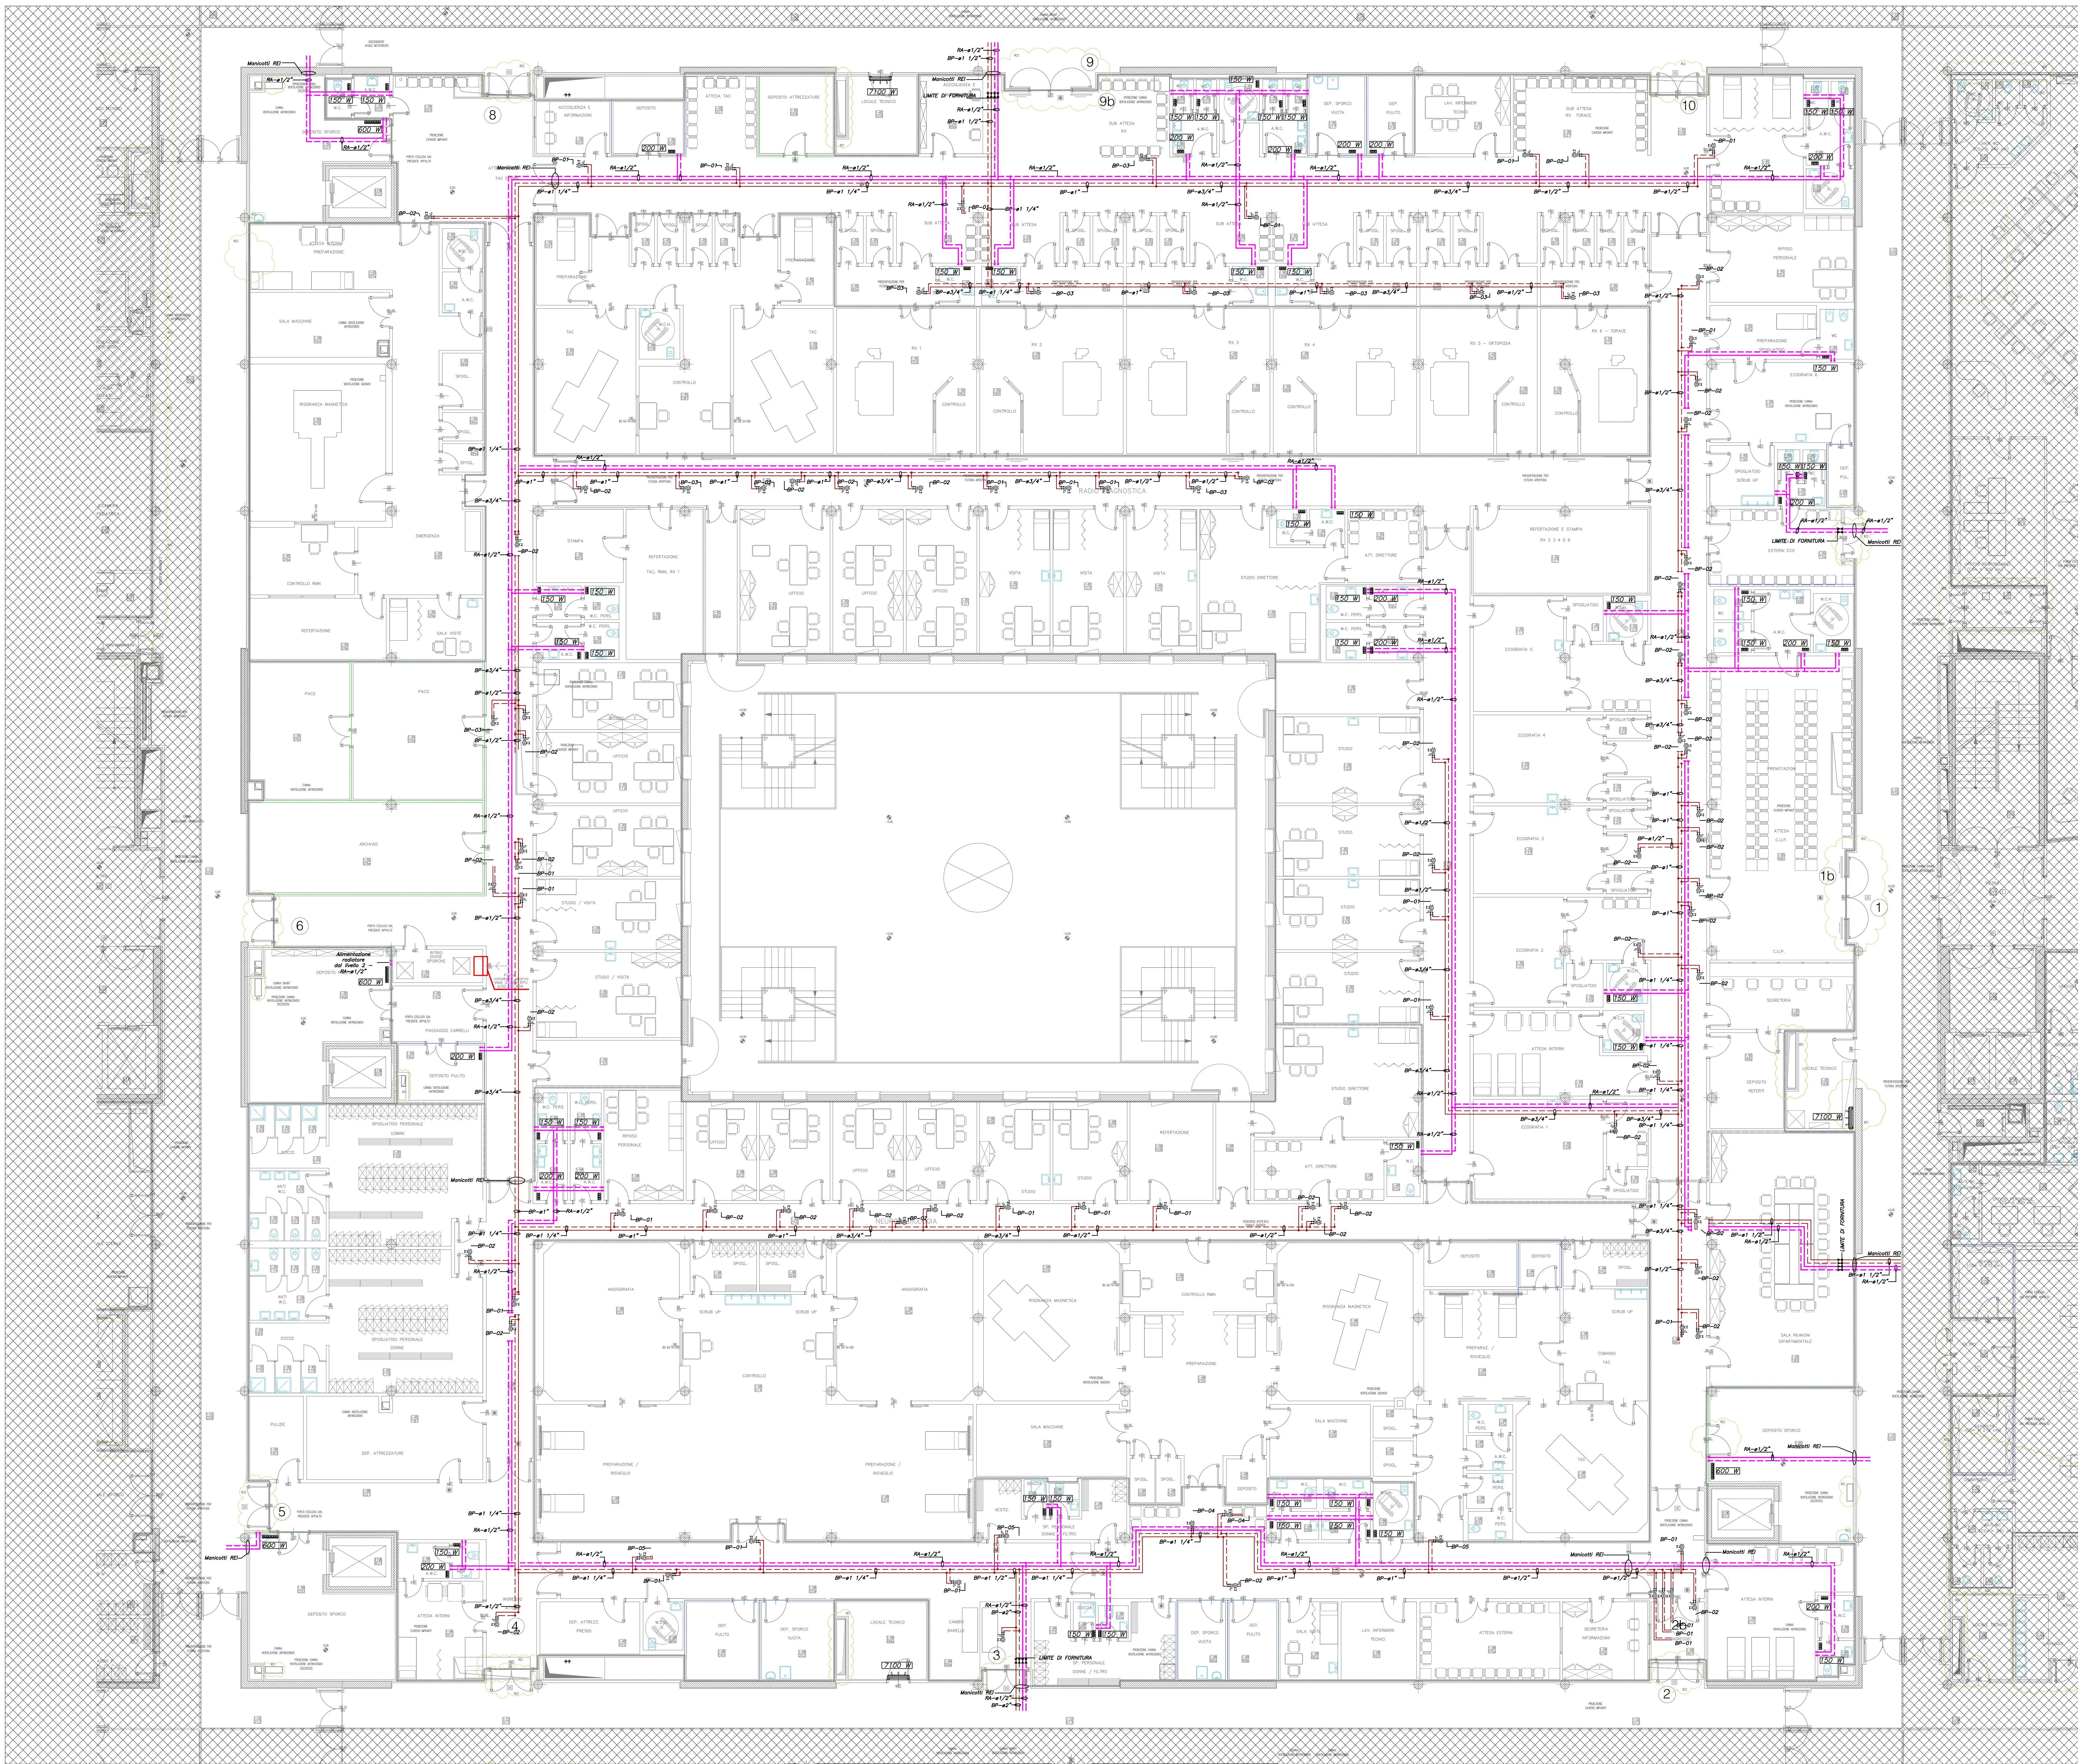


LEGENDA TUBAZIONI	
	Tubazione di mandata e ritorno acqua calda post-riscaldamento (BP)
	Tubazione di mandata e ritorno acqua calda fan-coils (FC)
	Tubazione di mandata e ritorno acqua calda controsoffitti radianti (CR)
	Tubazione di mandata e ritorno acqua calda radiatori (RA)
	Tubazione scarico condensa fan-coils (SC)
	Batteria di post-riscaldamento ad acqua
	Valvola a sfera
	Valvola a tre vie, quattro attacchi filettati
	Termoarredo scaldasoviete con l'indicazione della emissione (W)
	Radiatore con l'indicazione dell'emissione (W)
	Unità interna per sistema split con indicazione della potenza (W)
	Fan-coil a pavimento con l'indicazione della grandezza
	Fan-coil da incasso con l'indicazione della grandezza
	Identificativo circuito, diametro tubazione ("/mm) e portata (l/h)

NOTA: prevedere colori tagliafuoco su tutte le tubazioni (compreso linea scarico condensa) nell'attraversamento di compartimenti classificati REI e giunti elastici in corrispondenza dei giunti strutturali.

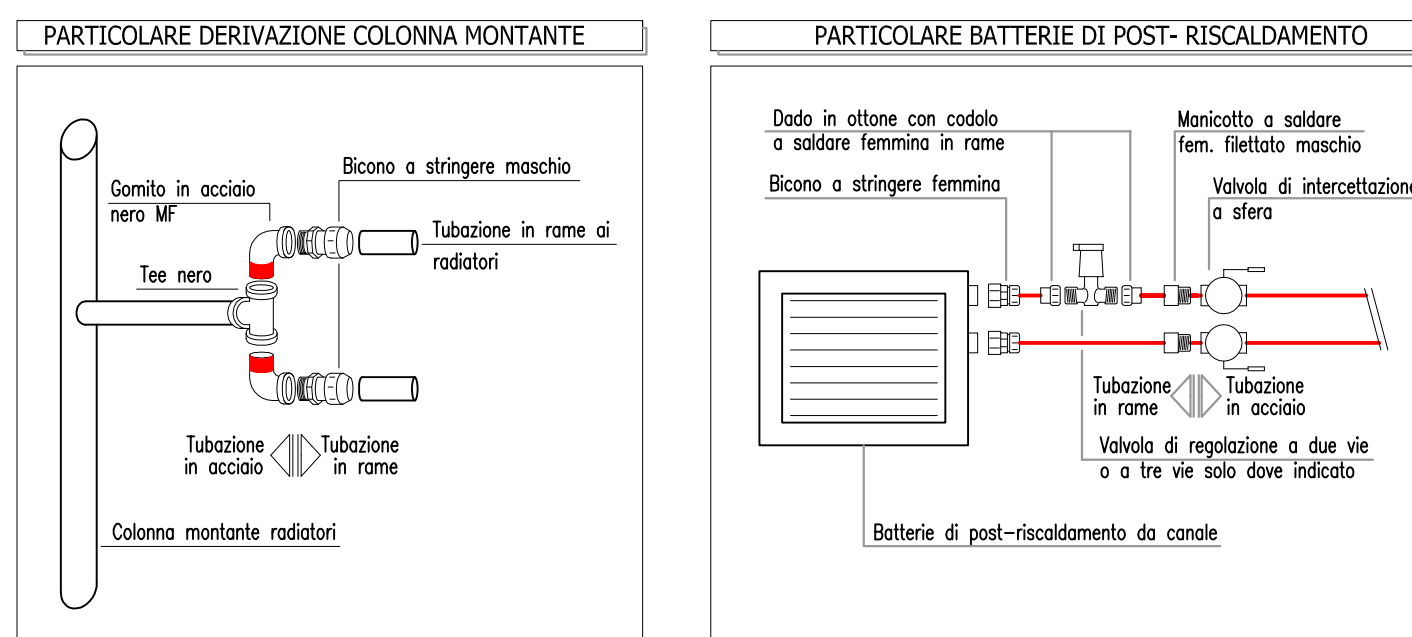

TAGLIA	PORTATA (mc/h)	Pot. termica max (Watt)	Portata acqua (l/h)	Diametro tubazione alimentazione	Diametro valvola motorizzata
BP-01	FINO A 300	1600	140	ø 1/2"	DN 10
BP-02	da 300 a 800	3600	330	ø 1/2"	DN 10
BP-03	da 800 a 1300	6500	560	ø 3/4"	DN 15
BP-04	da 1300 a 2000	10250	880	ø 3/4"	DN 15
BP-05	da 2000 a 3100	16200	1390	ø 1"	DN 15
BP-06	da 3100 a 4400	23200	2000	ø 1 1/4"	DN 20

CHIAVE DI LETTURA IMPIANTI FLUIDI TERMOMOTORI	
BP	Tubazione Radiatori (Rame Preisolato)
RA	Tubazione Radiatori (Acciaio)
BP	Batterie a Post. (Alzac. mandata + Ritorno)
BPm	Batterie a Post. (Mandata)
BPm	Batterie a Post. (Ritorno)
CR	Controsoffitti radianti (Alzac. mandata + Ritorno)
CRm	Controsoffitti radianti (Mandata)
CRm	Controsoffitti radianti (Ritorno)
FC	Fan-Coil (Alzac. mandata + Ritorno)
FCm	Fan-Coil (Mandata)
FCr	Fan-Coil (Ritorno)

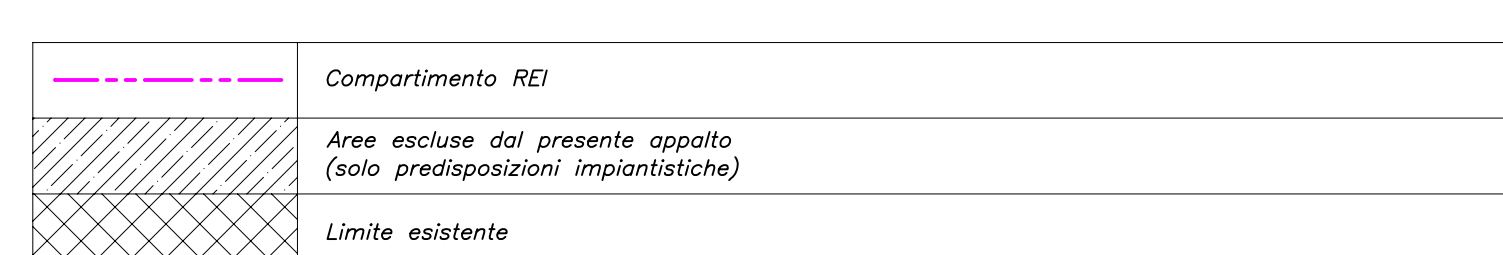

ENTE APPALTANTE

AZIENDA OSPEDALIERA - OSPEDALI RIUNITI DI BERGAMO

Largo Bancor 1, 24128 Bergamo

RESPONSABILE DEL PROCEDIMENTO

Ing. Paolo Bosi

APPALTO INTEGRATO

LAVORI INTEGRATIVI ED IMPIANTI ELEVATORI RELATIVI ALL'INTERVENTO DI REALIZZAZIONE DEL NUOVO OSPEDALE

PROGETTO ESECUTIVO ARCHITETTONICO/STRUTTURALE/IMPIANTISTICO

IMPIANTO HVAC

RADIODIAGNOSTICA

LIVELLO 1

CODICE RDM-002

DATA	REV.	DESCRIZIONE	CONTROLLATO	APPROVATO	FIRMA	SCALA
05/08	0	APP. LAV. INTEGRATIVI				1:100
10/11	1	AS BUILT	ZENARO	ZENARO		1:100

poolmilano ARCHITECTURE ENGINEERING

Pool Professionale Milano s.r.l.
V.le Turati, 38 - 20124 Milano

Dott. Arch. Massimiliano Baruffi

A.T.I. CAPOGRUPPO MANDATARIA

DEC s.p.a.
Via Devotofrancesco 31/c - Bari

MANDANTI

CONSORZIO STABILE BUSI
Via del Tappetiere 4 - Bologna

TERMIGAS BERGAMO Spa
Via Burattini 21 - Bergamo

KONE Spa
Via Pignolo 41 - Pero (MI)