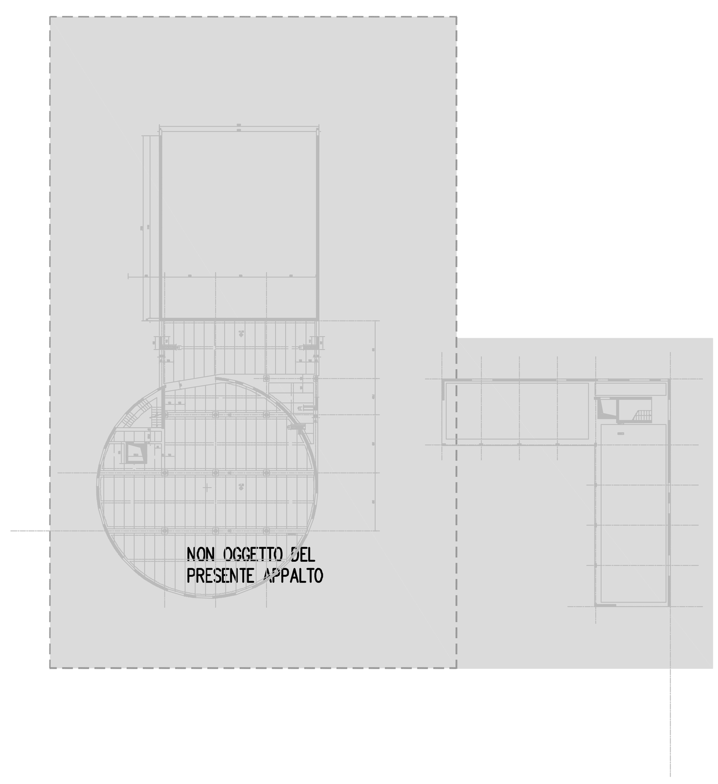

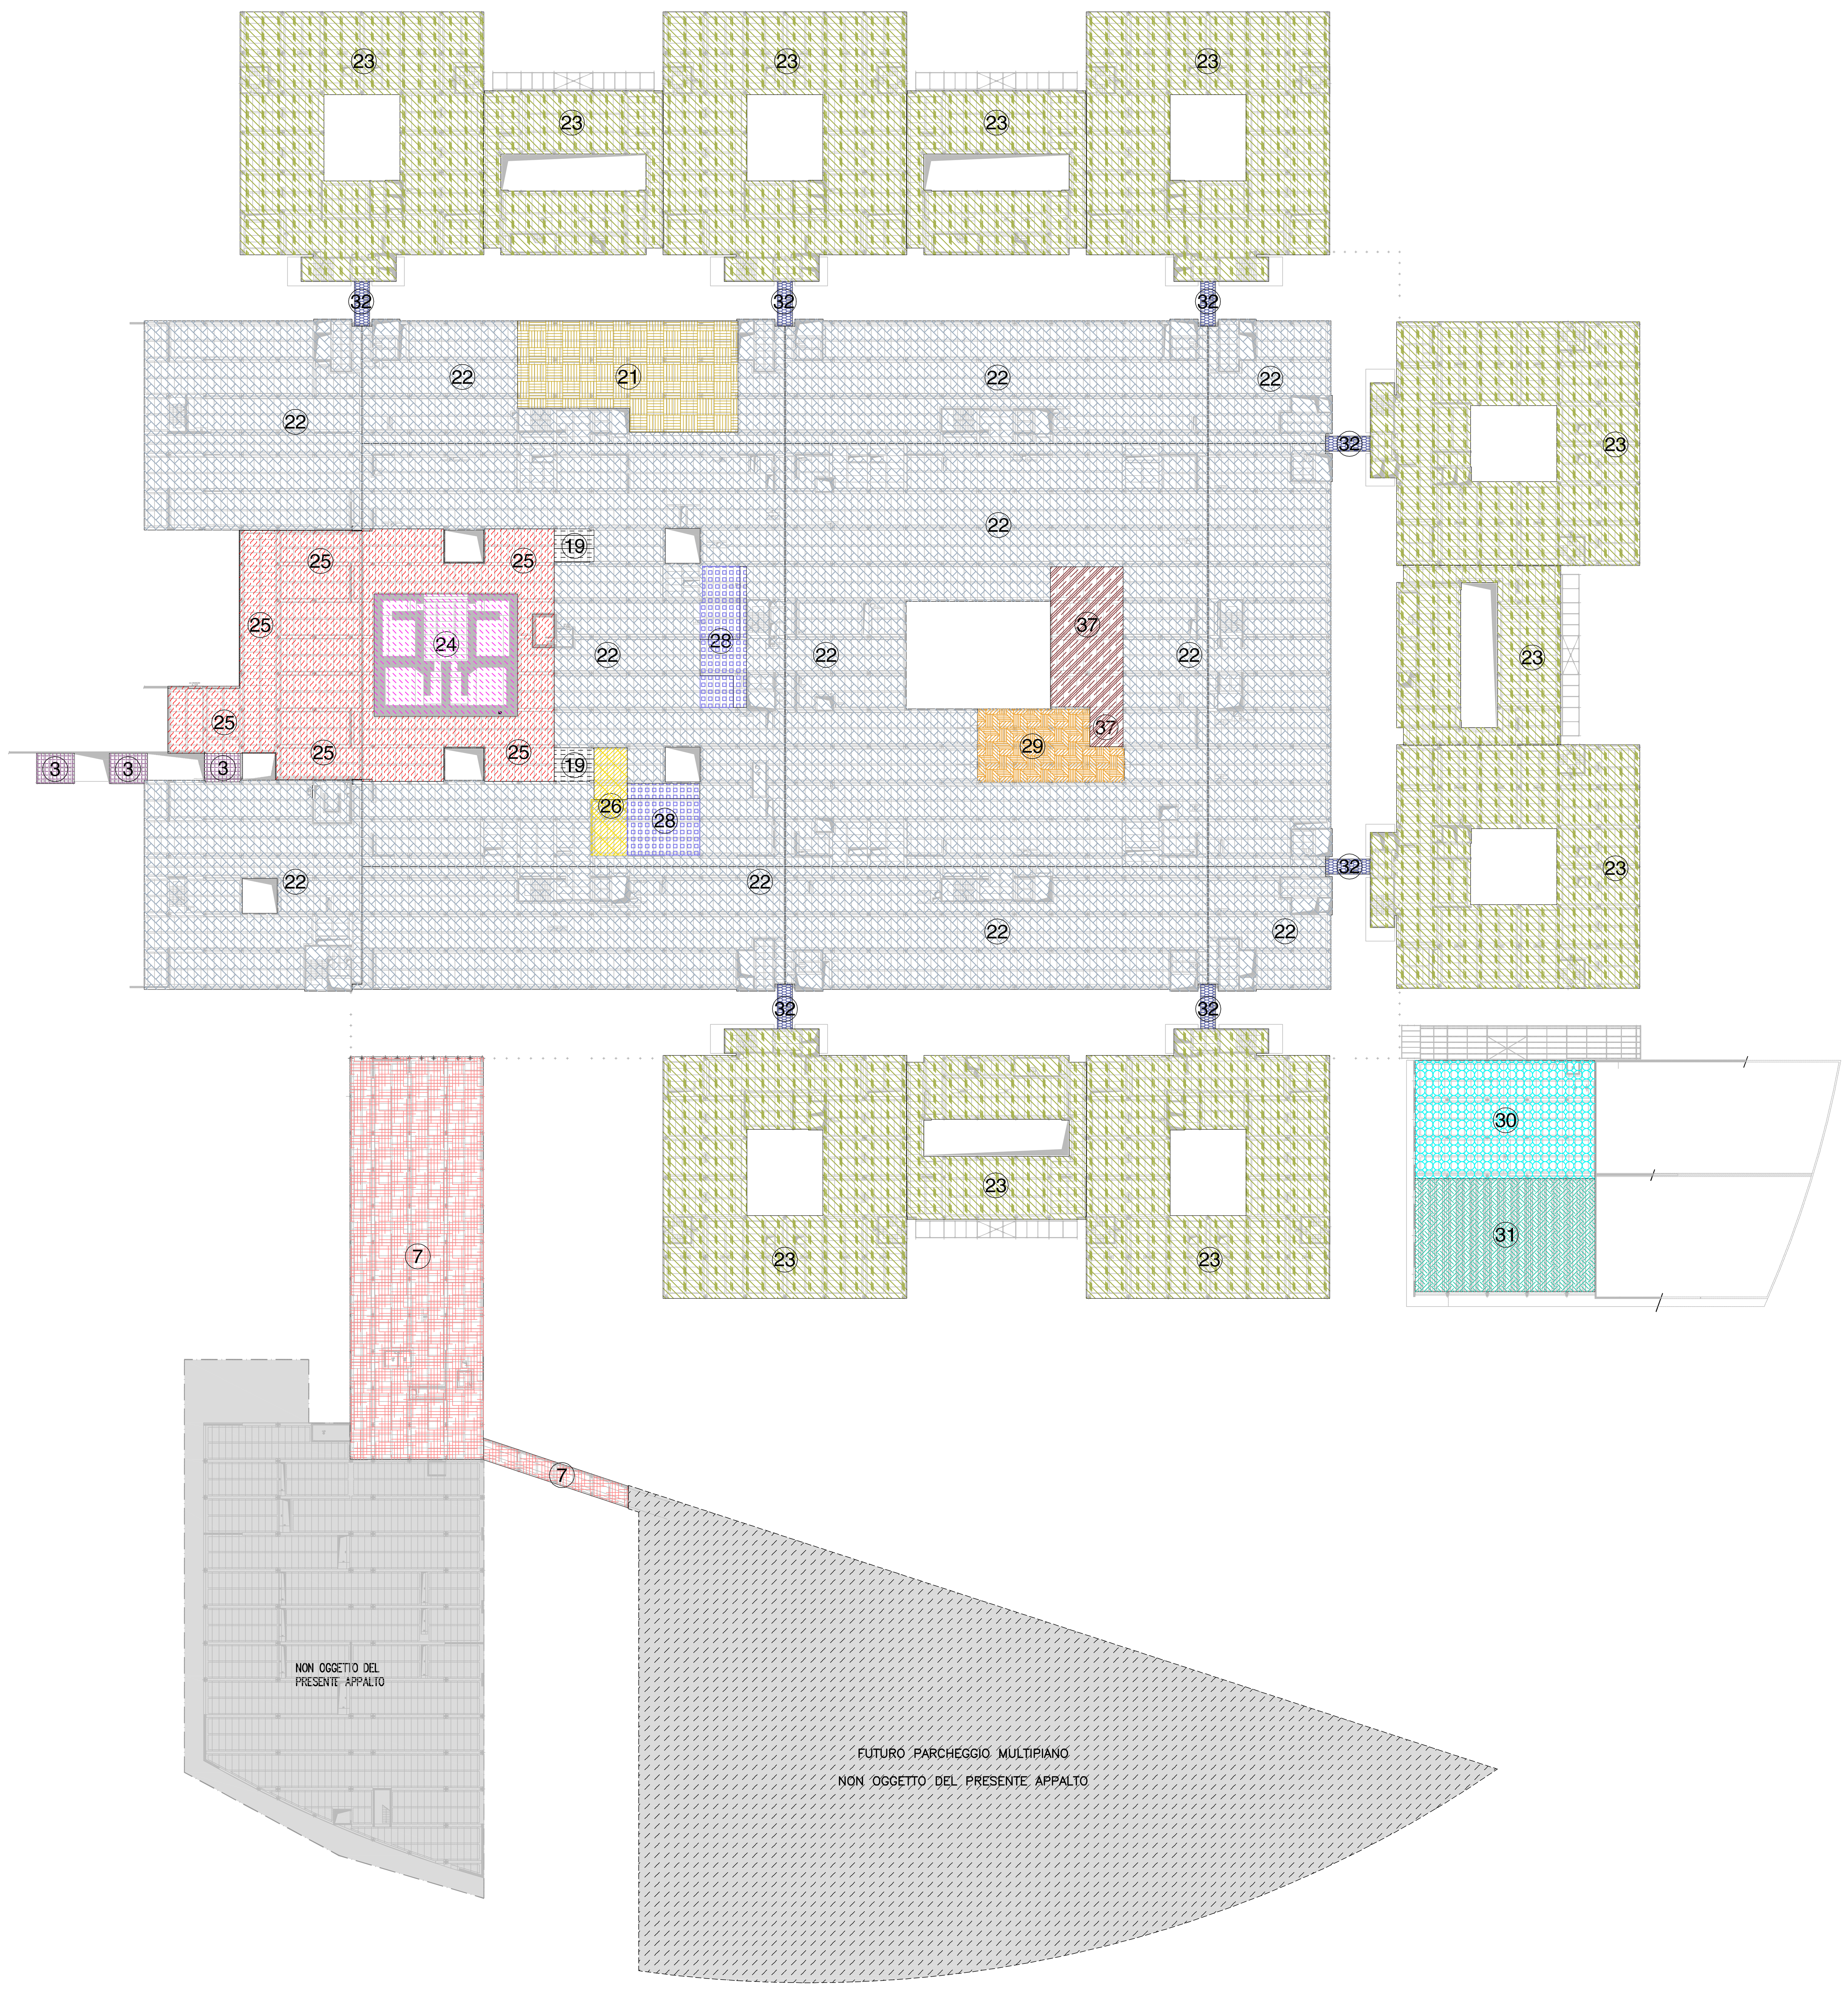

Note varie

1 – TUTTE LE MISURE SONO ESPRESSE IN cm, LE QUOTE ALTIMETRICHE SONO ESPRESSE IN m
2 – QUOTA ±0.00 = 232.5 m s.l.m. (LIVELLO 1 FINITO)
3 – - - - - - GIUNTO STRUTTURALE
4 – IN TUTTI I SOLAI POSATA RETE ELETTROSALDATA ø 5 20x20 cm CON SOVRAP. MIN. PARI A DUE MAGLIE

Materiali utilizzati

1 CALCESTRUZZO IN GENERE:
- CALCESTRUZZO MAGRO PER SOTTOFONDAZIONI DOSATO 150 Kg/mc DI CEMENTO R 32,5
- CALCESTRUZZO CAPPE DI PROTEZIONE GUAINE VESPAI RCK=25 N/mmq
- CALCESTRUZZO PER FONDAZIONI CLASSE RCK=30 N/mmq
- CALCESTRUZZO PER TUTTE LE TRAVI E I SOLAI E PER SETTI E SCALE PIASTRA CLASSE RCK=30 N/mmq
- CALCESTRUZZO PER SETTI E SCALE TORRI CLASSE RCK=35 N/mmq
- CALCESTRUZZO PER RIEMPIMENTO COLONNE IN ACCIAIO CLASSE RCK=30/35 N/mmq (VEDI TABELLE PILASTRI) IN MANCANZA DI DESCRIZIONE CLASSE RCK=30 N/mmq
- CALCESTRUZZO BARITICO DOVE INDICATO CLASSE RCK=35 N/mmq

2 CALCESTRUZZO PER EDIFICI TORRI, PIASTRA E SERVIZI AI SENSI DELLA UNI 11104:
- CLASSE DI ESPOSIZIONE XC1 – XC2
- MASSIMO RAPPORTO A/C 0.60
- CONTENUTO MINIMO DI CEMENTO 300 Kg/mc
- DIAMETRO MASSIMO INERTI DA 25 A 31 mm
- CLASSE DI CONSISTENZA: S4 "FLUIDA" PER GETTI NORMALI E S5 "SUPERFLUIDA" PER SCALE E SETTI

3 CALCESTRUZZO PER OPERE ESTERNE AI SENSI DELLA UNI 11104:
- CLASSE DI ESPOSIZIONE XF2
- MASSIMO RAPPORTO A/C 0.50
- CONTENUTO MINIMO DI CEMENTO 340 Kg/mc
- CONTENUTO MINIMO ARIA 3%
- DIAMETRO MASSIMO INERTI DA 25 A 31 mm
- CLASSE DI CONSISTENZA: S4 "FLUIDA" PER GETTI NORMALI E S5 "SUPERFLUIDA" PER SCALE E SETTI
- MURI A VISTA IN CALCESTRUZZO AUTOCOMPATTANTE SCC RCK 35 N/mmq UNI DA 11040 A 11045

4 ACCIAIO TIPO Fe B 44 K CONTROLLATO IN STABILIMENTO
5 I PILASTRI CERCHIATI SONO IN ACCIAIO FE 430 B SPESSORE mm 6.35

LEGENDA CARICHI SOLAIO LIVELLO 2

7 q. perm.=1700 daN/mq q. acc.= 300 daN/mq	22 q. perm.=300 daN/mq q. acc.= 600 daN/mq	26 q. perm.=850 daN/mq q. acc.=1000 daN/mq	31 q. perm.=1100 daN/mq q. acc.= 150 daN/mq
21 q. perm.=500 daN/mq q. acc.=1500 daN/mq	23 q. perm.=300 daN/mq q. acc.= 300 daN/mq	28 q. perm.=500 daN/mq q. acc.= 600 daN/mq	32 q. perm.=400 daN/mq q. acc.= 400 daN/mq
3 q. perm.=850 daN/mq q. acc.= 300 daN/mq	24 q. perm.=2200 daN/mq q. acc.= 2000 daN/mq	29 q. perm.=300 daN/mq q. acc.=RM 40 ton	37 q. perm.=300 daN/mq q. acc.=2000 daN/mq
19 q. perm.=1000 daN/mq q. acc.= 500 daN/mq	25 q. perm.=600 daN/mq q. acc.=2000 daN/mq	30 q. perm.=800 daN/mq q. acc.= 150 daN/mq	

NUOVO OSPEDALE DI BERGAMO

AZIENDA OSPEDALIERA - OSPEDALI RIUNITI DI BERGAMO
Largo Barozzi 1, 24128 Bergamo

ARCHITETTURA E URBANISTICA
Arch.AYMERIC ZUBLENA
Capogruppo
SCAU S.A.
Rue Lemaignan, 5 - Paris
tel. 0033.140.788.400
bergamo@scau.com

MM. AR. CONSULT s.r.l.
Arch. Alessandro Martini
Arch. Edoardo Monaco
via R. da Capua, 12 - Roma
tel. 06.57.58.606
monaco@momarch.it

PIPPO TRAVERSI
FERDINANDO TRAVERSI
ARCHITETTI ASSOCIATI
Arch. Pippo Traversi
Arch. Ferdinando Traversi
via Locatelli, 23 - Bergamo
tel. 035.22.24.36
ospedale1@traversietraversi.it

Arch. ANDREA G. TADDIA
via Lampedusa,13/c - Milano
tel. 02.45.49.06.00
bergamo@progettisti-associati.it

STRUTTURE E COORDINAMENTO SICUREZZA
E.T.S. s.p.a.
Engineering and Technical Services
Ing. Donato Romano
Ing. Giambattista Parietti
via Mazzi, 32 - Villa d'Almè (BG)
tel. 035.63.13.111
ospedale@etseng.it

IMPIANTI TECNOLOGICI E TRASPORTI
PROGETTISTI ASSOCIATI
TECNARC s.r.l.
Ing. Cesare Taddia
Ing. Roberto Taddia
via Lampedusa,13/c - Milano
tel. 02.45.49.06.00
bergamo@progettisti-associati.it.

STEAM s.r.l.
Ing. Mauro Strada
via Venezia , 59/15 sc. C - Padova
tel. 049.86.91.111
345-HBergamo@steam.it

DIRETTORE DEI LAVORI E COORDINATORE
Ing. Donato Romano
E.T.S. s.p.a.
via Mazzi, 32 - Villa d'Almè (BG)
tel. 035.63.13.111
ospedale@etseng.it
segreteria@scarl-snob.it

COORDINATORE DELLA SICUREZZA
Ing. Giambattista Parietti
E.T.S. s.p.a.
via Mazzi, 32 - Villa d'Almè (BG)
tel. 035.63.13.111
ospedale@etseng.it
segreteria@scarl-snob.it

RESPONSABILE PROCEDIMENTO
Ing. Stefano Parimbelli
A.O. - Ospedali Riuniti di Bergamo
Largo Barozzi,1 - Bergamo
tel. 035.26.69.65
uno@ospedaliriuniti.bergamo.it

APPALTATORE
DEC Costruzioni
DEC s.p.a.
C.F. - P.I. 05683860722
DEC Società per Azioni
Sede legale – 70124 BARI
Via Devitofrancesco 31/c
Tel 080.5421726 – Fax 080.5968315
Sede operativa – 70026 z.i. MODUGNO (BA)
Via delle Violette, 12
Tel 080.5311200– Fax 080.5382549

ESECUTORE IMPIANTI TECNOLOGICI
N.O.B. IMPIANTI soc. cons. a.r.l.
Impianti Tecnologici Meccanici Elettrici
Via Martin Luther King Localita' LA TRUCCA 24127 BERGAMO
TERMIGAS BERGAMO
BUSI IMPIANTI s.p.a.

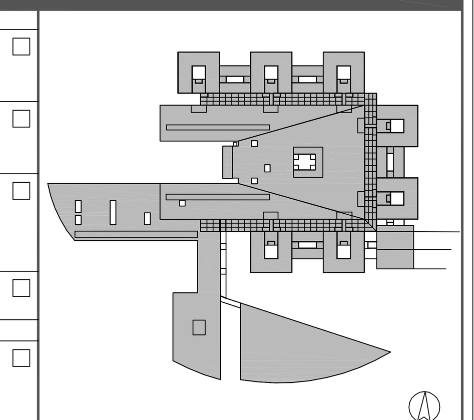

PROGETTO COSTRUTTIVO - AS BUILT

PROGETTO STRUTTURALE
ARMATURE SOLAI
LIVELLO 2
COMPLESSO OSPEDALIERO
CARICHI SOLAI

FILE DI RIFERIMENTO	PROGRESSIVO
SS2-0001_AB.dwg	SS2-0001
DATA: Settembre 2010	SCALA: 1:500

AGGIORNAMENTO

DESCRIZIONE	DATA	REVISIONE
Emissione as built	Settembre 2010	0