PIANTA LOCALE SALA DIAGNOSTICA STEREOTAXIS CON POSIZIONE PIASTRE UNITA' A PAVIMENTO

SCALA 1:20

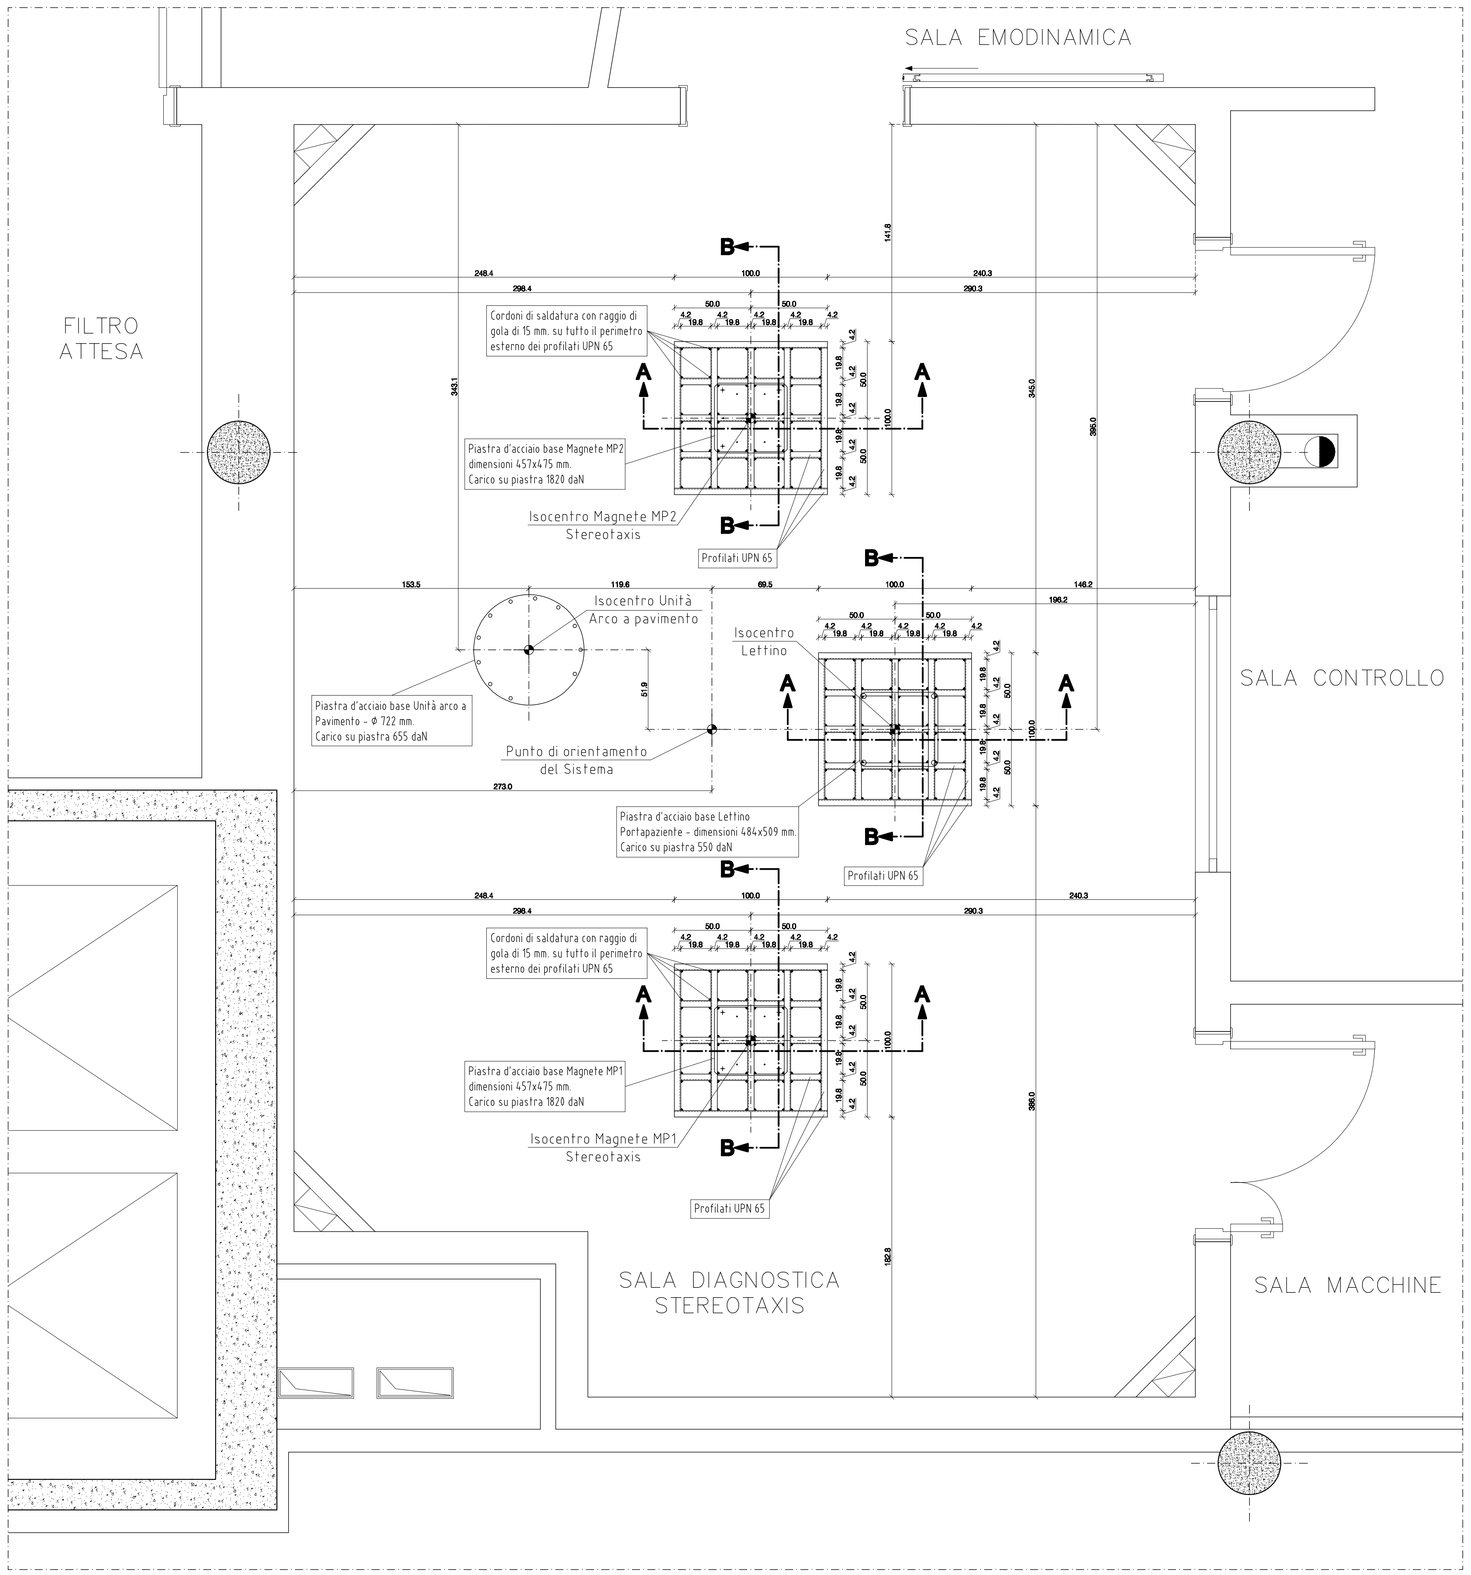

SEZIONE A-A

SCALA 1:10

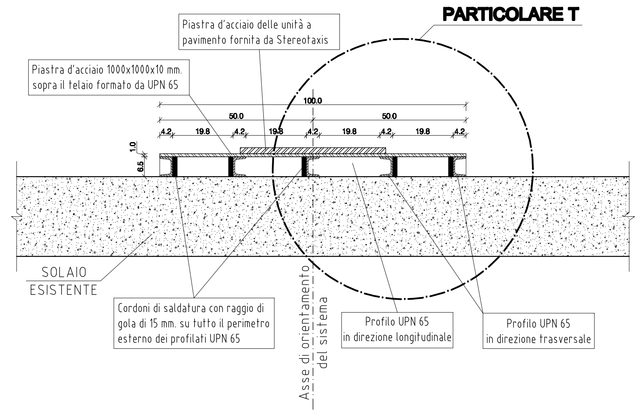

SEZIONE B-B

SCALA 1:10

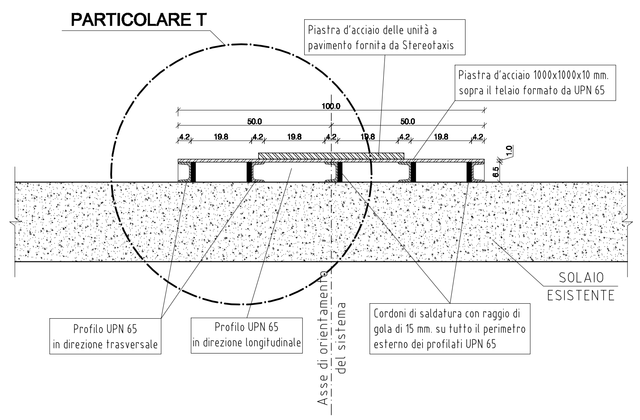

PARTICOLARE T

SCALA 1:5

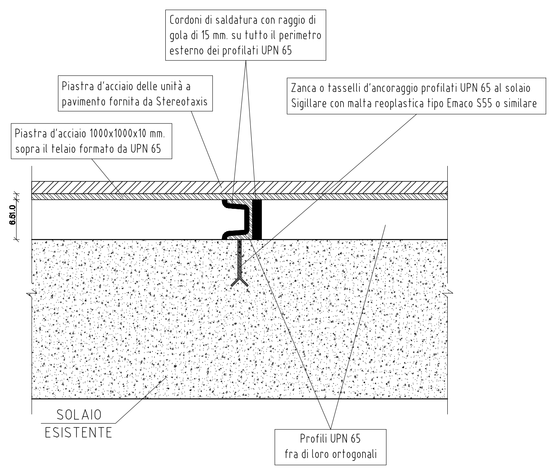

Le presenti strutture di ripartizione dei carichi sul solaio esistente sono state calcolate in base alla portata del solaio di 2000 daN/mq (fornita dall'ente ospedaliero rif. com. del 28.01.2010) e ai carichi statici trasmessi dagli stativi al solaio indicati nelle tavoli progettuali dell'apprecchiatura Stereotaxis:

- **Unità Arco a Pavimento: carico trasmesso 655 daN**
- **Lettino Portapaziente: carico trasmesso 550 daN**
- **Magnete MP1 Stereotaxis: carico trasmesso 1820 daN**
- **Magnete MP2 Stereotaxis: carico trasmesso 1820 daN**

PRESCRIZIONI

ACCIAIO da carpenteria : S 235

- IL PROGETTISTA DECLINA OGNI RESPONSABILITA' PER VARIAZIONI NON AUTORIZZATE
- L'IMPRESA E' TENUTA AD AVVERTIRE LA DIREZIONE LAVORI PRIMA DI OGNI GETTO
- VERIFICARE IN CANTIERE LE MISURE DELLE STRUTTURE E LA CORRISPONDENZA DEI DISEGNI ARCHITETTONICI E DELLE STRUTTURE PREFABBRICATE
- CONTROLLARE LE LUNGHEZZE DI TAGLIO DEI FERRI
- PRELEVARE CAMPIONI DAI GETTI COME DA NORME VIGENTI

STUDIO DI INGEGNERIA
Dott. Ing. MARCO ZAMBELLI
Via Campofiori n°66 - 24011 ALME' - BG - Tel. 035-544371

Il Progettista :

Committente:

OSPEDALI RIUNITI DI BERGAMO
AZIENDA OSPEDALIERA
di rilievo nazionale e di alta specializzazione
Sistema Sanitario Regione Lombardia

REGIONE LOMBARDIA
AZIENDA OSPEDALIERA
OSPEDALI RIUNITI DI BERGAMO

Oggetto:
Procedura negoziata, senza previa pubblicazione di Bando, per la fornitura in leasing operativo, chiavi in mano, di un impianto Angiografico Monoplanare Amagnetico per l'unità strutturale semplice di Elettrofisiologia e Elettrostimolazione cardiaca presso il Nuovo Ospedale di Bergamo, per la durata di 8 anni.

ASSOCIAZIONE TEMPORANEA DI IMPRESA:

SIEMENS
Siemens S.p.A.
Via Piero e Alberto Pirelli, 10
MILANO

CREDIT AGRICOLE LEASING
Crèdit Agricole Leasing Italia S.r.l.
Via Imperia, 37
MILANO

RUGGERI COSTRUZIONI CIVILI E OSPEDALIERE S.r.l.
VIA S. VIGILIO, 27
BERGAMO

COORDINAMENTO DELLA PROGETTAZIONE:
Geom. Ezio RUGGERI

PROGETTAZIONE STRUTTURALE
Ing. Marco ZAMBELLI

PROGETTO STRUTTURA IN CARPENTERIA METALLICA

DATA:	RIFERIMENTO ELABORATO:						SCALA:	FORMATO:
	CODICE	FASE	REV.	ARG.	TIPO	ELAB.	FOGLIO:	DI FOGLI:		
21/09/2012	710	ASB	0	ST	9	01	01	02	1:20 1:10	A2

REVISIONI

n°	DATA	DESCRIZIONE	Redatto	Verificato	Approvato
0	21.09.12	emissione	Ing.M.Z.	Ing.M.Z.	Ing.M.Z.

A TERMINI DI LEGGE LA PROPRIETA' ARTISTICA DI QUESTO DISEGNO E' PROTETTA DALLE LEGGI SUL DIRITTO D'AUTORE (L.n. 633 del 22-4-1941) CON DIVIETO DI RIPRODURLO E RENDERLO CONOSCIBILE AERI A TERZI SENZA AUTORIZZAZIONE SCRITTA DELLA PROPRIETA' - RIPRODUZIONE VIETATA