


SCALA 1:20

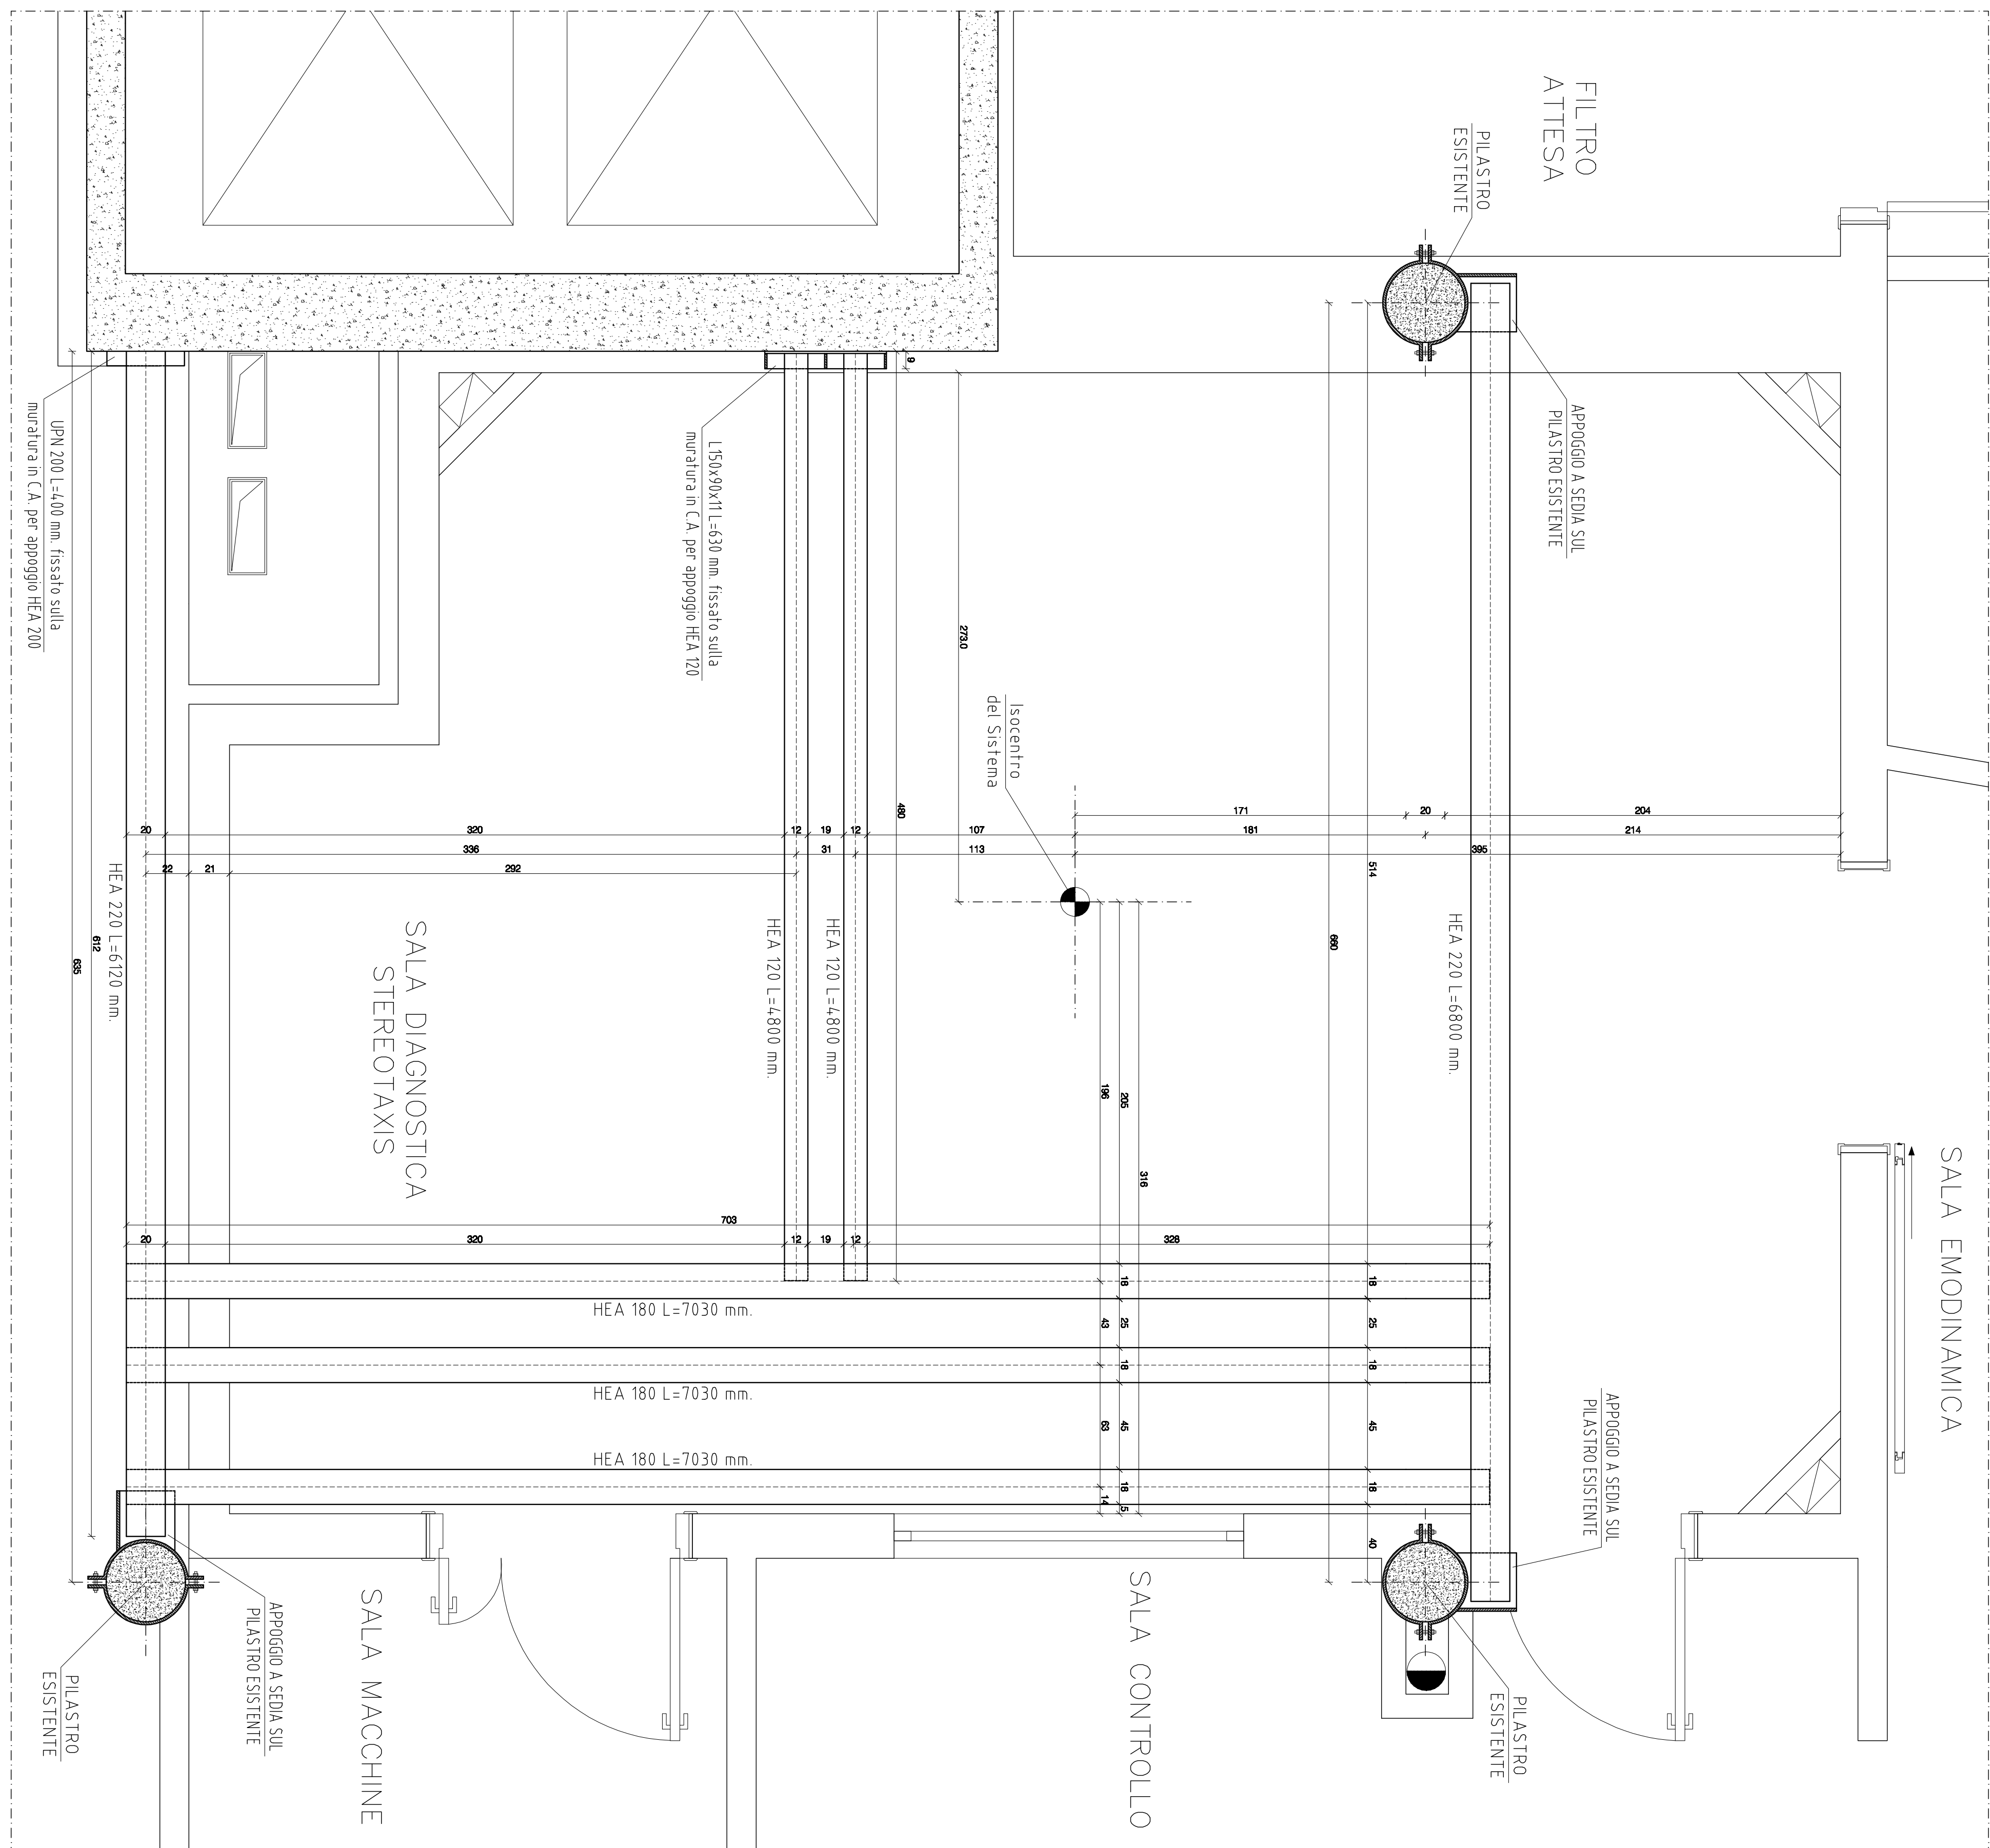

La presente struttura è stata calcolata per sostenere i seguenti carichi mobili indicati dalla Siemens S.p.A. per i pericoli della nuova apparecchiatura Stereotax sulle tavole portaghielli 098-01-12-AXA-E-A-R01 del 14.10.2011

- DCS sospensione monitor a soffitto: peso 340 dan
- Protezione ANTI-X pensile a soffitto: peso 86 dan

ACCIAIO da carpenteria: S 235

- IL PROGETTISTA DECIDE CON RESPONSABILITÀ PER VALUTAZIONI NON AUTORIZZATE
- L'IMPRESA E' TENUTA AD AVVERTIRE LA DIREZIONE LAVORI PRIMA DI OGNI GETTO
- VERIFICARE IN CAMPIERE LE MISURE DELLE STRUTTURE E LA CORRESPONDENZA DEI DISegni ARCHITETTONICI E DELLE STRUTTURE PRELIMINARI
- CONTROLLARE LE LINGHIERE IN TALIO DEI FERRI
- PRELEVARE CAMPIONI DA GETTI COME DA NORME VIGENTI

II Progettista :

STUDIO DI INGEGNERIA

Dott. Ing. MARCO ZAMBELLI
Via Campofiori n°66 - 24011 ALME' - BG - Tel. 035-544371



Comitato:
OSPEDALI RIUNITI DI BERGAMO
AGENZIA OSPEDALIERA
di rilievo nazionale e di alta specializzazione
Sistema sanitario
Assogestione
Unificazione

**REGIONE LOMBARDIA
AZIENDA OSPEDALIERA
OSPEDALI RIUNITI DI BERGAMO**

Oggetto: Procedura negoziata, senza previa pubblicazione di Bando, per la fornitura in leasing operativo, chiavi in mano, di un impianto Angiografico Monoplanare Amagnetico per l'unità strutturale semplice di Elettroradiologia e Elettrosterilizzazione cardiaca presso il Nuovo Ospedale di Bergamo, per la durata di 8 anni.

ASSOCIAZIONE TEMPORANEA DI IMPRESA:

SIEMENS

Siemens S.p.A.
Via Piero e Alberto Pirelli, 10
MILANO

CREDIT AGRICOLE
LEASING

Crédit Agricole Leasing Italia S.r.l.
Via Immedia 37

RUGGERI COSTRUZIONI CIVILI E OSPEDALIERE S.r.l.
VIA S. VIGILIO, 27
BERGAMO

COORDINAMENTO E REDAZIONE
PROGETTAZIONE

PROGETTO STRUTTURA IN CARPENTERIA METALLICA

[illegible]

