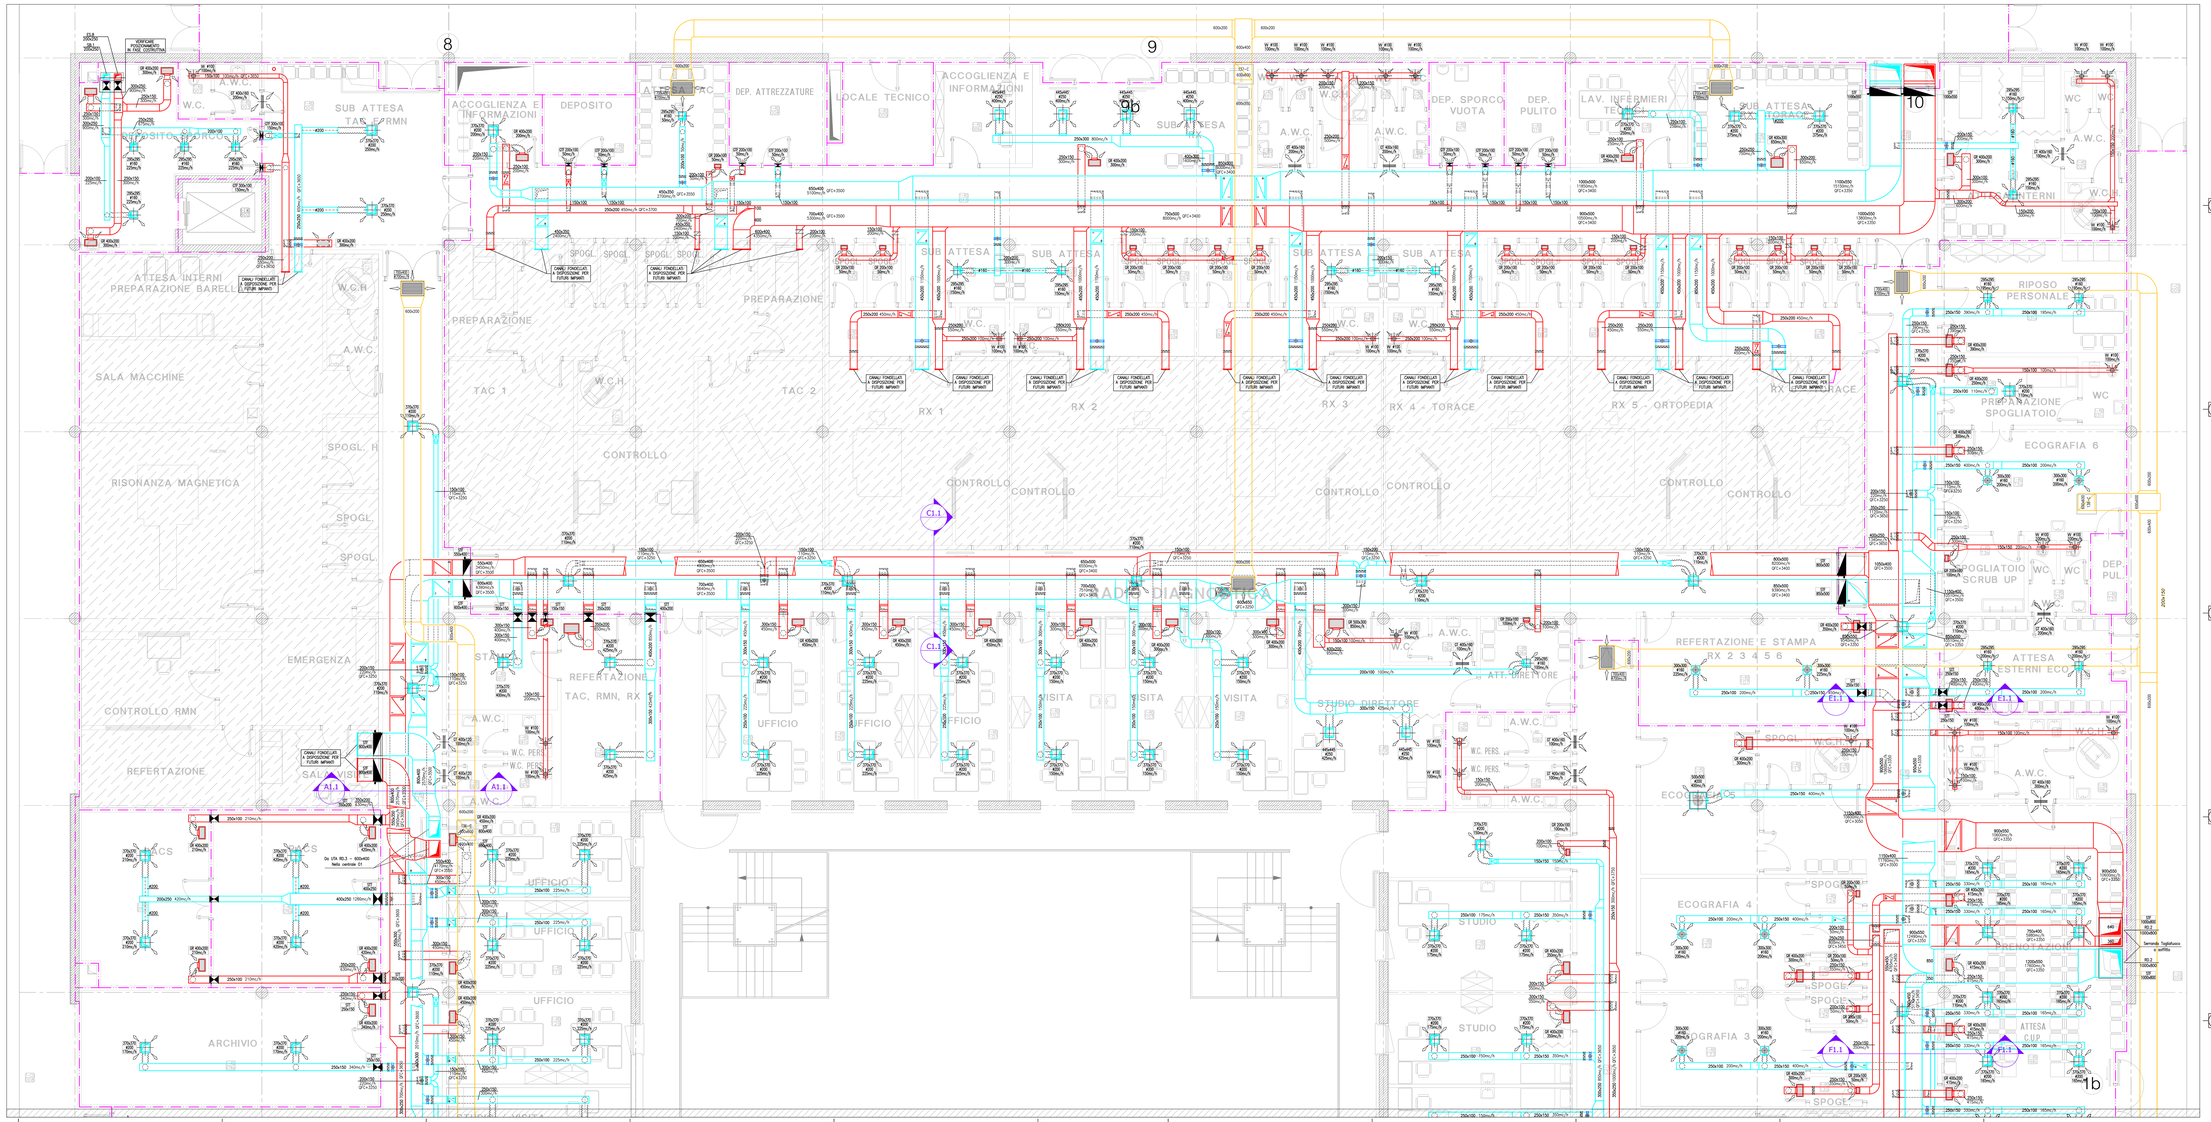

LEGENDA CONDOTTI

	CANALE DI MANDATA ARIA IN LAMIERA ZINCATA
	CANALE DI ESTRAZIONE ARIA IN LAMIERA ZINCATA
	CANALE D' EVACUAZIONE FUMI
	DIREZIONE DELL' ARIA

LEGENDA ETICHETTE TORRE 3 LIVELLO 1 ZONA 1

DIFFUSORI DI MANDATA QUADRATI COMPLETI DI SERRANDA DI TARATURA, PLENUM ISOLATO E FLESSIBILE	
295x295	PLENUM 350x350 CON ATTACCO COLLARE Ø160 ΣΝΟ A 250 m3/h
370x370	PLENUM 425x425 CON ATTACCO COLLARE Ø200 ΣΝ 250 A 500 m3/h
445x445	PLENUM 500x500 CON ATTACCO COLLARE Ø250 ΣΝ 500 A 800 m3/h
520x520	PLENUM 575x575 CON ATTACCO COLLARE Ø250 ΣΝ 800 A 900 m3/h
595x595	PLENUM 650x650 CON ATTACCO COLLARE Ø315 ΣΝ 800 A 1000 m3/h
DIFFUSORI DI MANDATA AD ELEVATA INDUZIONE CON PLENUM ISOLATO E CASSONETTO PORTA FILTRO	
300x300	PLENUM 350x350 CON ATTACCO Ø160 ΣΝΟΙ A 180m3/h
400x400	PLENUM 450x450 CON ATTACCO Ø160 ΣΝ 180 A 320 m3/h
500x500	PLENUM 550x550 CON ATTACCO Ø180 ΣΝ 320 A 400 m3/h
600x600	PLENUM 650x650 CON ATTACCO Ø240 ΣΝ 400 A 550m3/h
BOCCHETTA DI MANDATA A DOPPIA FILA DI ALETTE S.G. COMPLETA DI SERRANDA DI TARATURA, PLENUM ISOLATO E FLESSIBILE	
BM 200x100	PLENUM 350x150 CON ATTACCO COLLARE Ø160 ΣΝ 100 A 150 m3/h
BM 300x100	PLENUM 350x150 CON ATTACCO COLLARE Ø200 ΣΝ 150 A 200 m3/h
DIFFUSORI DI RIPRESA QUADRATI COMPLETI DI SERRANDA DI TARATURA, PLENUM ISOLATO E FLESSIBILE	
295x295	PLENUM 350x350 CON ATTACCO COLLARE Ø160 ΣΝΟ A 250 m3/h
370x370	PLENUM 425x425 CON ATTACCO COLLARE Ø200 ΣΝ 250 A 500 m3/h
445x445	PLENUM 500x500 CON ATTACCO COLLARE Ø250 ΣΝ 500 A 800 m3/h
GRIGLIE DI RIPRESA A DOPPIA FILA DI ALETTE S.G. COMPLETA DI SERRANDA DI TARATURA, PLENUM ISOLATO E FLESSIBILE	
GR 200x100	PLENUM 350x150 CON ATTACCO COLLARE Ø160 ΣΝ 100 A 150 m3/h
GR 200x150	PLENUM 350x150 CON ATTACCO COLLARE Ø160 ΣΝ 150 A 200 m3/h
GR 200x200	PLENUM 350x200 CON ATTACCO COLLARE Ø160 ΣΝ 200 A 200 m3/h
GR 300x200	PLENUM 350x200 CON ATTACCO COLLARE Ø200 ΣΝ 250 A 350 m3/h
GR 300x300	PLENUM 350x350 CON ATTACCO COLLARE Ø200 ΣΝ 350 A 450 m3/h
GR 400x200	PLENUM 450x200 CON ATTACCO COLLARE Ø200 ΣΝ 350 A 450 m3/h
GR 500x200	PLENUM 550x200 CON ATTACCO COLLARE Ø200 ΣΝ 450 A 550 m3/h
VALVOLA DI ESTRAZIONE IN ACCIAIO	
VV Ø160	VALVOLA DI ESTRAZIONE - Ø160 ΣΝΜ 90 m3/h MAX 120 m3/h
VV Ø160	VALVOLA DI ESTRAZIONE - Ø160 ΣΝΜ 130 m3/h MAX 150 m3/h
GRIGLIE DI TRANSITO AD ALETTE ORIZZONTALI FISSE	
GT 200x300	GRIGLIE DI TRANSITO PER PACCAGGIO DELL'ARIA 300x300 ΣΝ 0 m3/h A 200 m3/h
GT 500x300	GRIGLIE DI TRANSITO PER PACCAGGIO DELL'ARIA 300x300 ΣΝ 300 m3/h A 350 m3/h
GT 600x200	GRIGLIE DI TRANSITO PER PACCAGGIO DELL'ARIA 600x200 ΣΝ 200 m3/h A 300 m3/h
GT 600x300	GRIGLIE DI TRANSITO PER PACCAGGIO DELL'ARIA 600x300 ΣΝ 300 m3/h A 400 m3/h
GRIGLIE TAGLIAFUOCO DI MANDATA E RIPRESA AD ALETTE ORIZZ.LI A 2 RANGHI CON PLENUM PER COMPARTIMENTI REI 60	
CTF 200x100	PLENUM 350x150 CON ATTACCO COLLARE Ø160 ΣΝ 100 A 150 m3/h
CTF 200x150	PLENUM 350x150 CON ATTACCO COLLARE Ø160 ΣΝ 150 A 200 m3/h
CTF 200x200	PLENUM 350x150 CON ATTACCO COLLARE Ø160 ΣΝ 200 A 250 m3/h
CTF 300x100	PLENUM 350x150 CON ATTACCO COLLARE Ø200 ΣΝ 250 A 350 m3/h
SETTI TAGLIAFUOCO PER COMPARTIMENTI REI 60	
STT ...x...	SETTO TAGLIAFUOCO - DIMENSIONI COME INDICATE -
SERRANDA TAGLIAFUOCO	
STF ...x...	SERRANDA TAGLIAFUOCO "REI 120" - DIMENSIONI COME INDICATE -
SERRANDA DI REGOLAZIONE	
315/20	SERRANDA DI REGOLAZIONE AD ALETTE VARIABILI - DIMENSIONI COME DA CANALE -
BATTERIA DI POST-RISCALDAMENTO	
1Ø80	BATTERIA DI POST RISCALDAMENTO AD ACQUA - DIMENSIONI COME DA CANALE -

NOTE

1) PERCORSI E QUOTE DA VERIFICARE PRIMA DI PROCEDERE ALLA ESECUZIONE

CHIAVE DI LETTURA SIMBOLI DI SEZIONE

ENTE APPALTANTE

AZIENDA OSPEDALIERA - OSPEDALI RIUNITI DI BERGAMO

Largo Barozzi 1, 24128 Bergamo

RESPONSABILE DEL PROCEDIMENTO
Ing. Paolo Bosi

Ospedali Riuniti di Bergamo

APPALTO INTEGRATO

LAVORI INTEGRATIVI ED IMPIANTI ELEVATORI RELATIVI ALL'INTERVENTO DI REALIZZAZIONE DEL NUOVO OSPEDALE

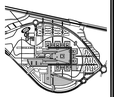

PROGETTO ESECUTIVO ARCHITETTONICO/STRUTTURALE/IMPIANTISTICO

CODICE **RDM-001**

IMPIANTO DISTRIBUZIONE AERAULICA
RADIODIAGNOSTICA (1/3)
LIVELLO 1

DATA	REV.	DESCRIZIONE	CONTROLLATO	APPROVATO	FIRMA	SCALA
05.08	0	APP. LAV. INTEGRATIVI				1:50

poolmilano ARCHITECTURE

Pool Professionale Milano s.r.l
Via Tortona, 35 - 20144 Milano

Dott. Arch. Massimiliano Baruffi

A.T.I. CAPOGRUPPO MANDATARIA

DEC s.p.a.
Via Devitofrancesco 31/C - Bari

MANDANTI

CONSORZIO STABILE BUSI
Via del sapondizio 4 - Bologna

TERMIGAS BERGAMO Spa
Via Buratti 21 - Bergamo

KONE Spa
Via Figlea 41 - Pero (MI)